


BD Kuršova 2

Půdorys 1. PP - stávající stav



LEGENDA:

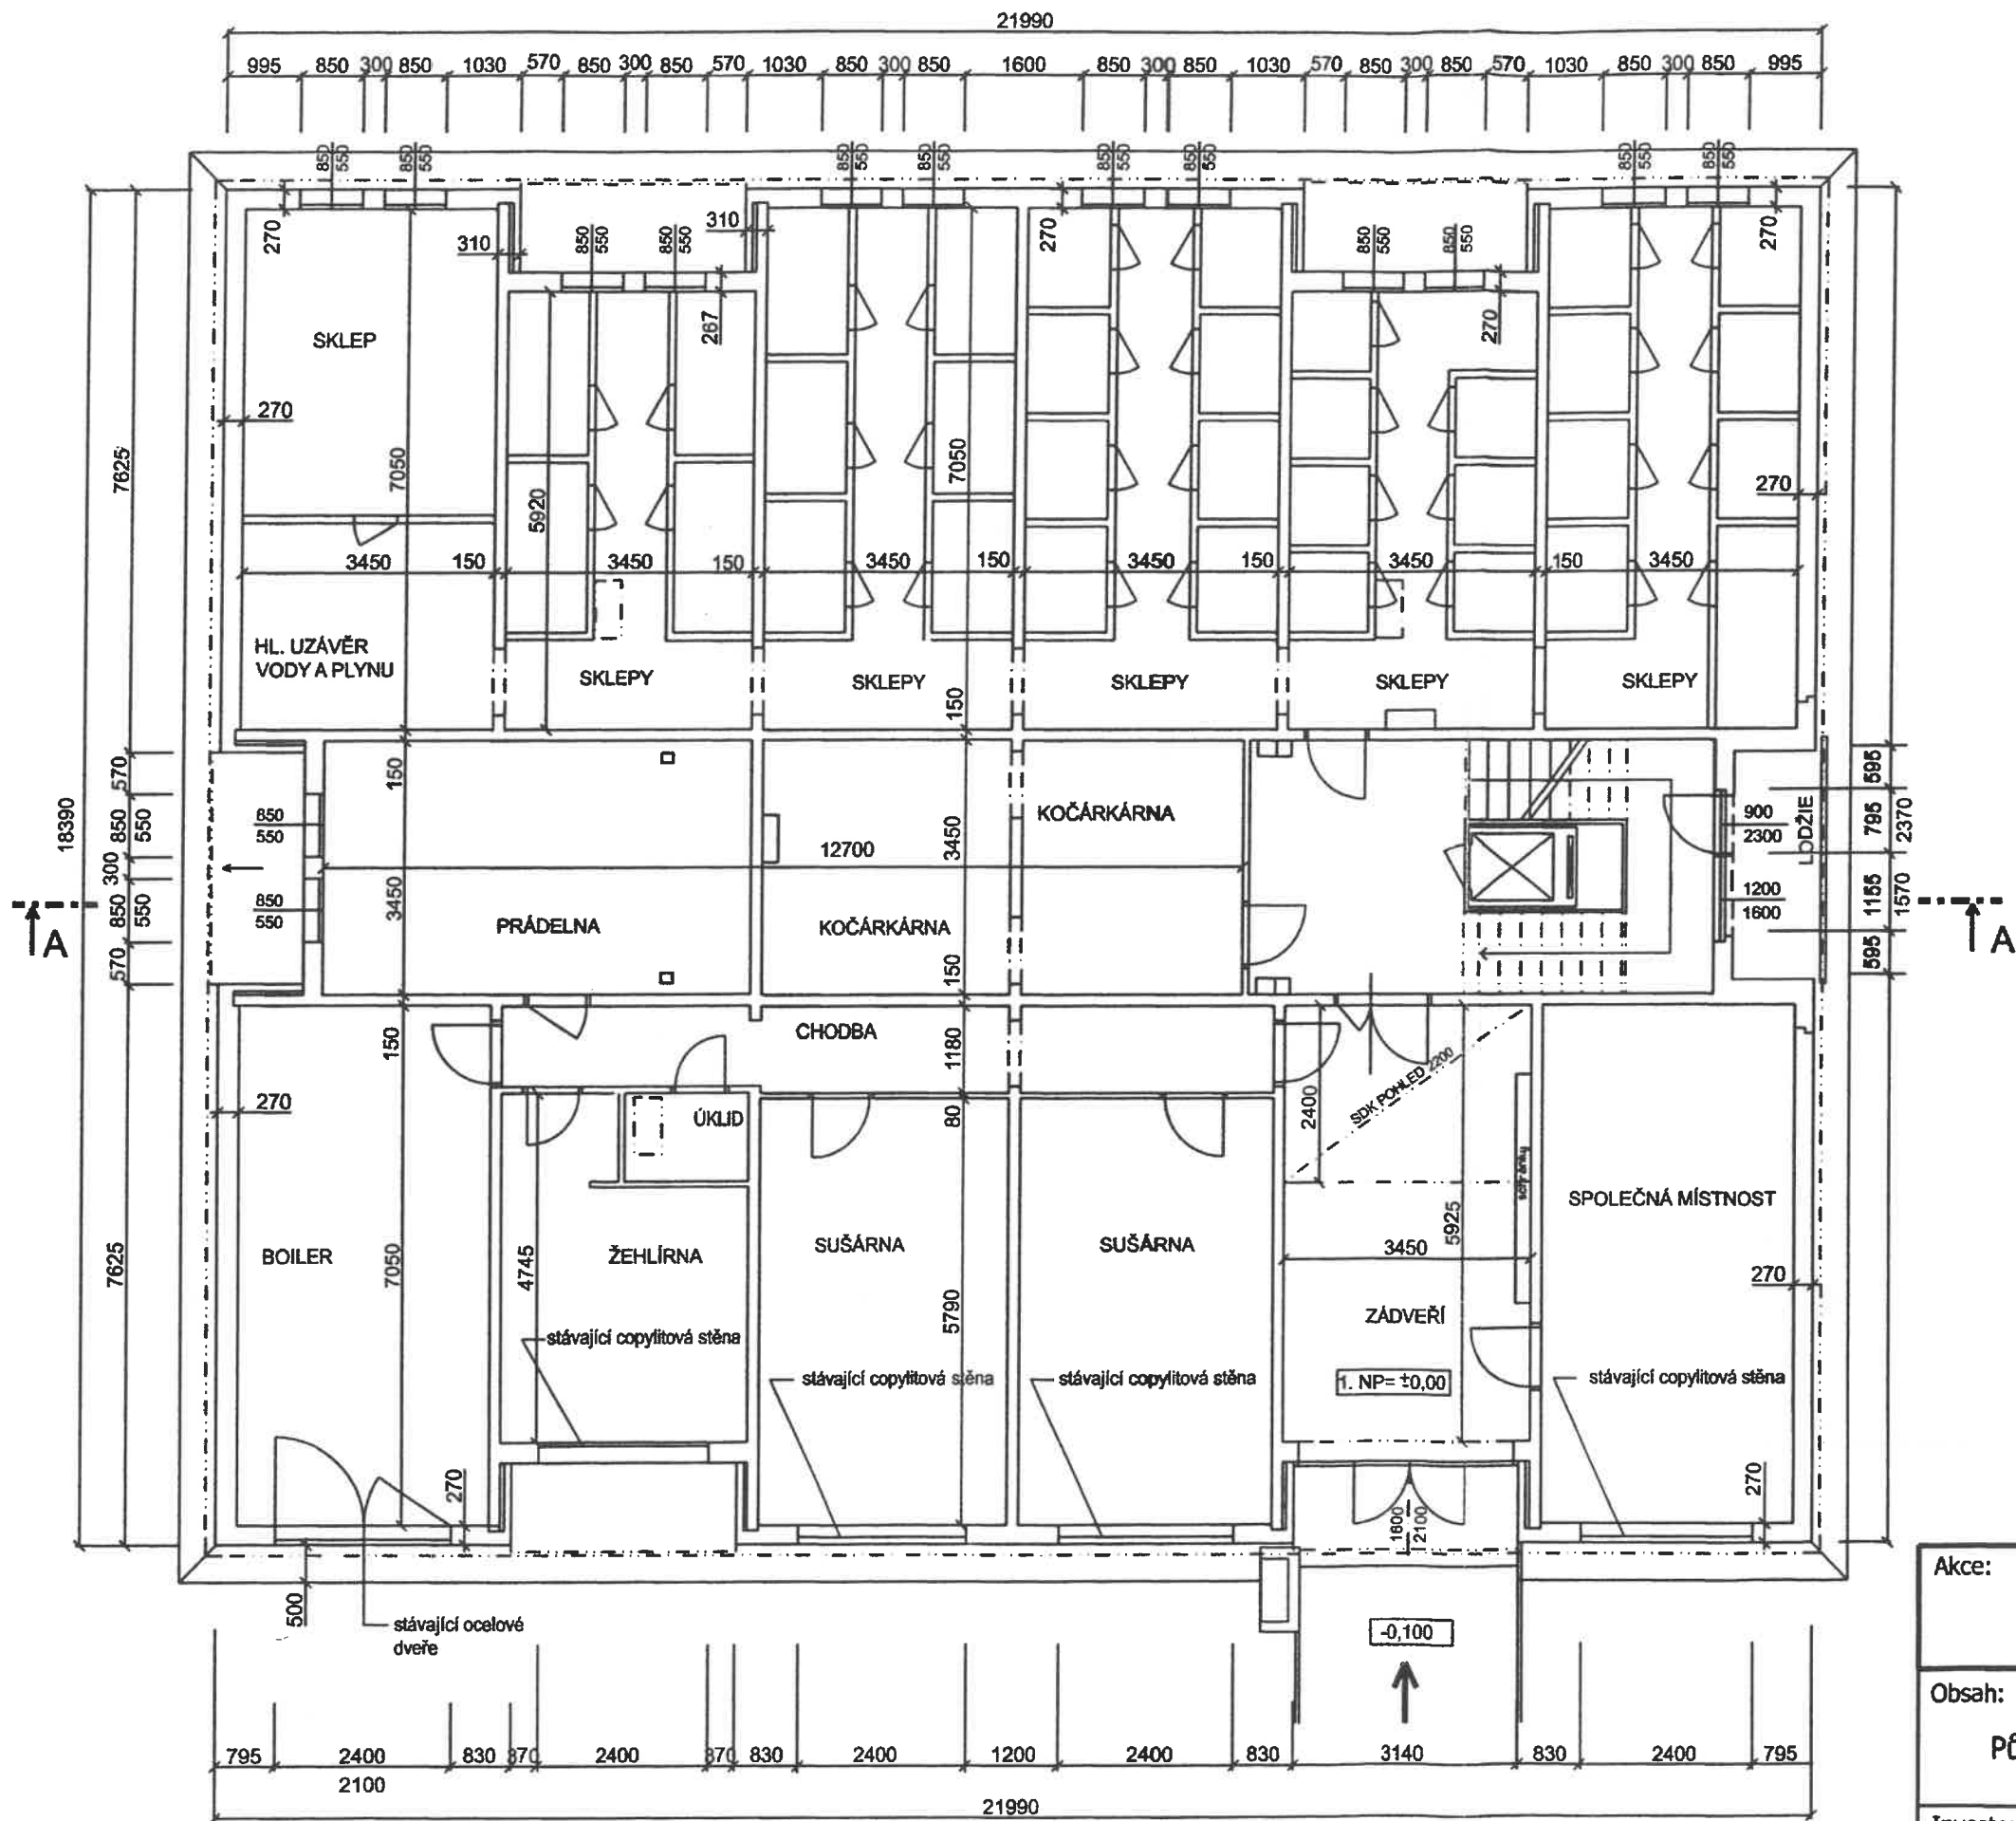

Povoleno podle rozhodnutí
čís. jedn. 11-18963/SU/STV
Brno - Bystrc dne 28-11-2011
Úřad městské části Brno - Bystrc
Stavební odbor, vedoucí:
ing. aich. Krejčová
Za správnost vyhotovení:
L. Studená
Úřad městské části města Brna
Brno - Bystrc
Odbor stavební
Nám. 28. dubna 60, 635 00 Brno
2




Poznámka:

Stávající sklepní okna jsou plastová s izolačním dvojsklem - $U=1,4 \text{ W/m}^2 \text{ K}$.
Stávající vstupní dveře jsou ocelové s jednoduchými skly - $U=2,4 \text{ W/m}^2 \text{ K}$.

Akce:	Zateplení bytového domu v ulici Kuršova 2, Brno	Místo stavby:	parcela č. 6029/2 k.ú. Bystrc ul. Kuršova č.p. 977
Obsah:	Půdorys 1. PP - stávající stav	Datum:	08/2011
Investor:	Společenství vlastníků jednotek Kuršova 2, IČ 29282292	Stupeň:	SP
Kreslil:	Ing. Roman Kulíšek	Měřítko:	1:100
Zodp. projektant:	Ing. Roman Kulíšek, Laštůvkova 39, 635 00 Brno	Výkres č.	2

BD Kuršova 2 Půdorys 1. - 8. NP - stávající stav

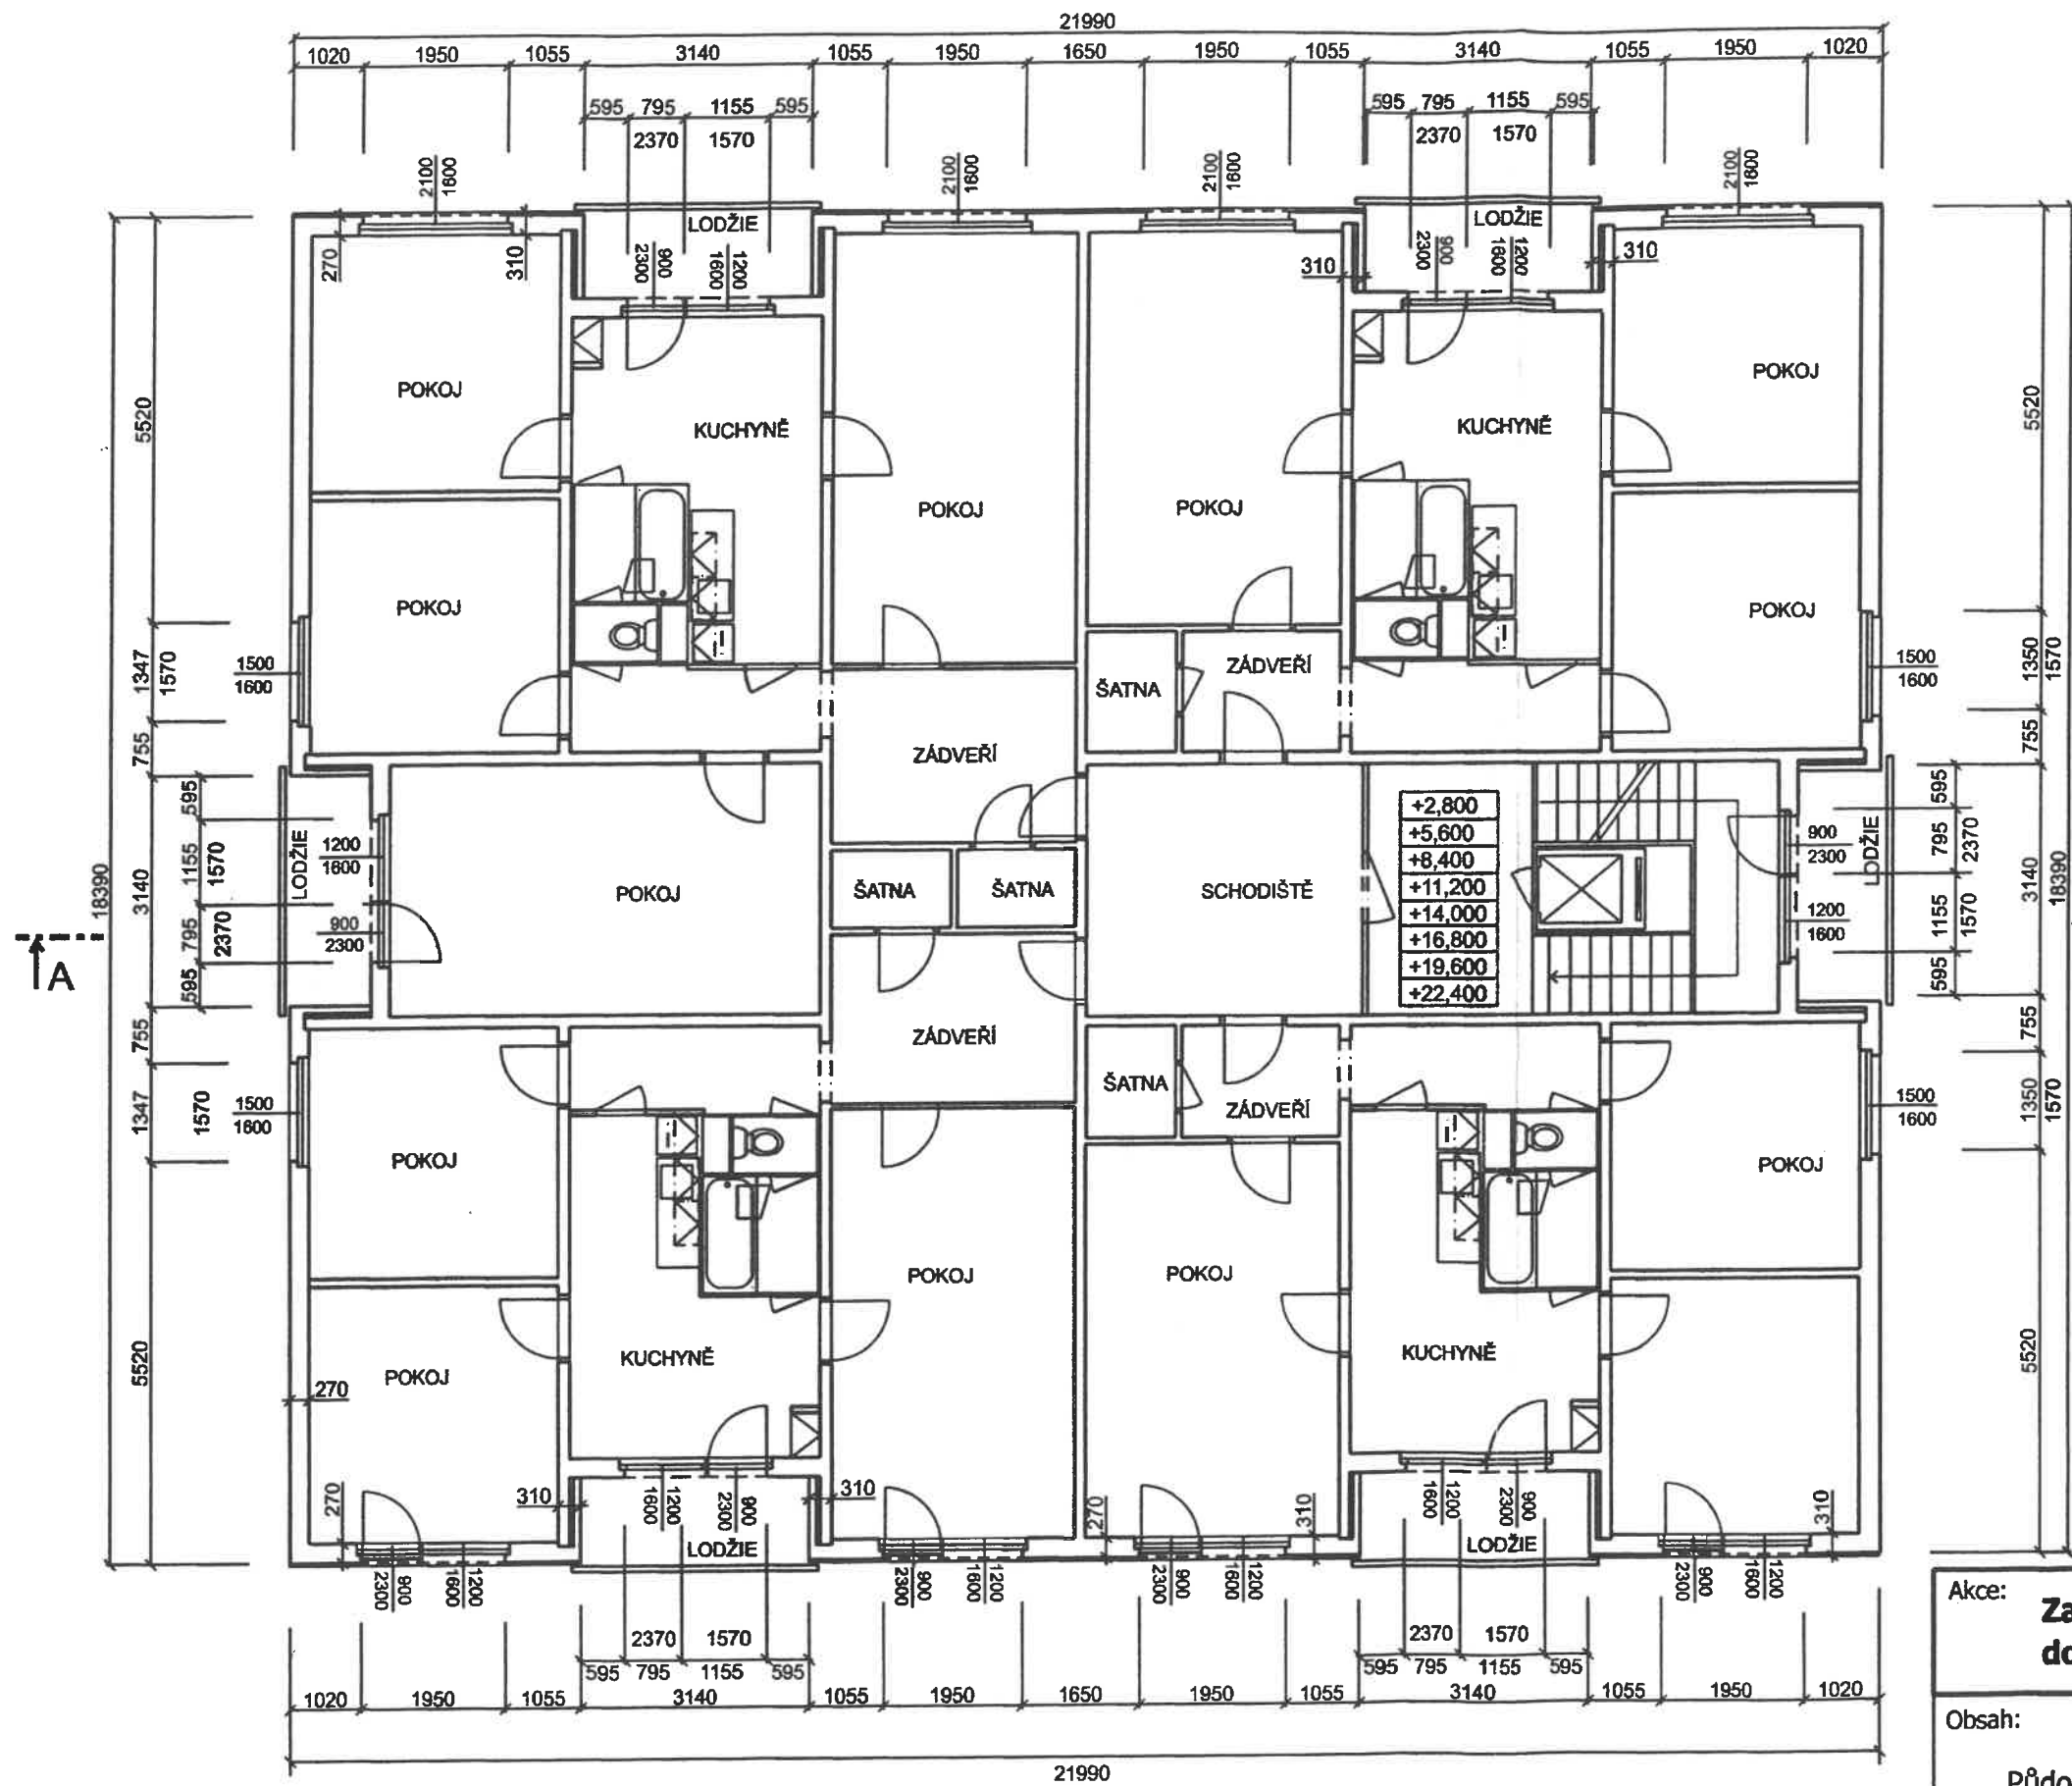


LEGENDA:



Povoleno podle rozhodnutí
čís. jedn. 11-18963/SO/SP
Brno - Bystrc dne 28-11-2011
Úřad městské části Brno - Bystrc
Stavební odbor, vedoucí:
ing. arch. Krejčová
Za správnost vyhotovení:
L. Studená
Úřad městské části města Brna
Brno - Bystrc
Odbor stavební
Nám. 28. dubna 60, 635 00 Brno

Poznámka:

Stávající okna jsou plastová s tepelně izolačními skly - $U_w = 1,2 \text{ W/m}^2\text{K}$.

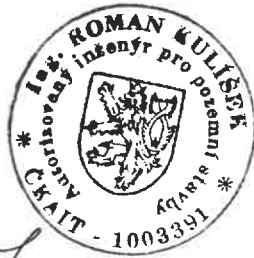

Akce: Zateplení bytového domu v ulici Kuršova 2, Brno		Místo stavby: parcela č. 6029/2 k.ú. Bystrc ul. Kuršova č.p. 977	
Obsah: Půdorys 1. - 8. NP - stávající stav		Datum: 08/2011	
Investor: Společenství vlastníků jednotek Kuršova 2, IČ 29282292		Stupeň: SP	
Kreslil: Ing. Roman Kulíšek		Měřítko: 1:100	
Zodp. projektant: Ing. Roman Kulíšek, Laštůvkova 39, 635 00 Brno		Výkres č. 3	

Řez A - A' - stávající stav



ŽELEZOBETON

čís. jedn. 11-18963/JU/SN
28-11-2011

Brno - Bystrc dne 20. 11. 20

Úřad městské části Brno - Bystrc

Stavební odbor, vedoucí:

ing. a.ich. Krejčová

Za správnost vyhotovení:
L. Studená

Úřad městské části města Brna

Brno - Bystřice

Odbor stavební

Nám. 28. dubna 60, 635 00 Brno

2

Poznámka:


Stávající střecha je již zateplena.



Akce: Zateplení bytového domu v ulici Kuršova 2, Brno	Místo stavby: parcela č. 6029/2 k.ú. Bystřice ul. Kuršova č.p. 977
Obsah: Řez A - A' - stávající stav	Datum: 08/2011
	Stupeň: SP
Investor: Společenství vlastníků jednotek Kuršova 2, IČ 29282292	Měřítko: 1:1000
Kreslil: Ing. Roman Kulíšek	
Zodp. projektant: Ing. Roman Kulíšek, Laštůvkova 39, 635 00 Brno	Výkres č. 4

BD Kuršova 2

Pohled jižní - stávající stav

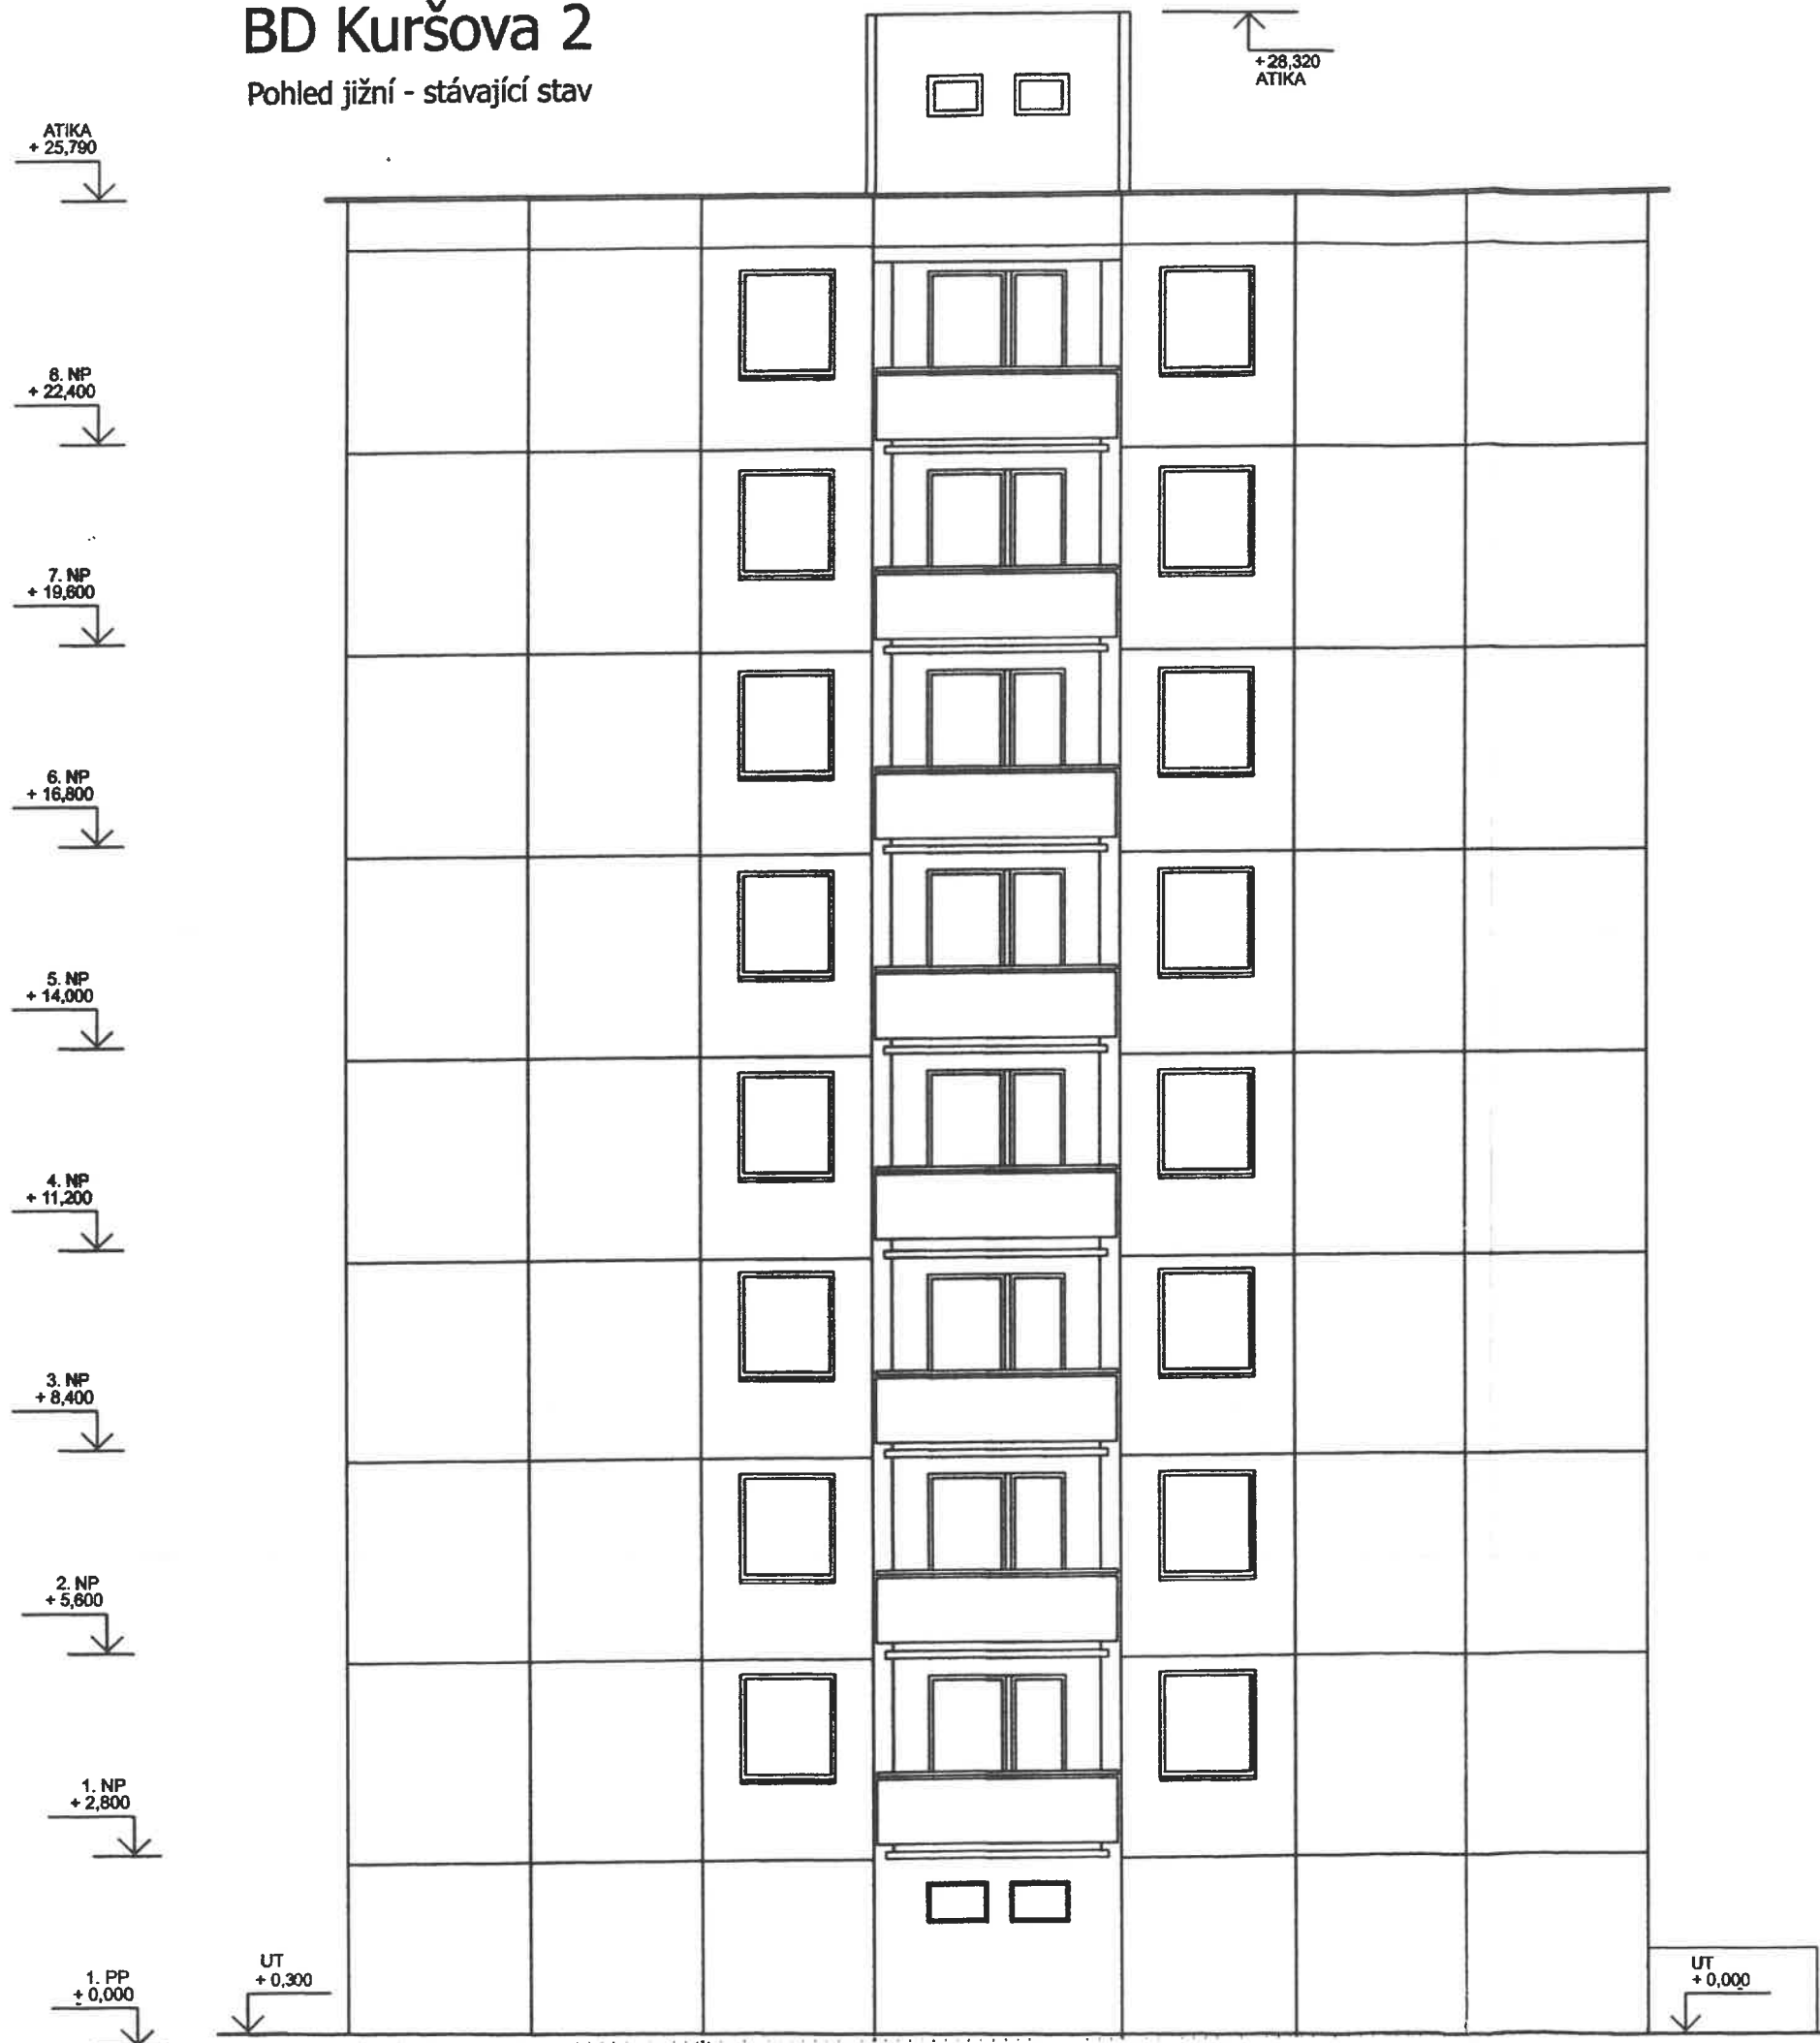

Poznámka:

Stávající okna jsou plastová s tepelně izolačními skly - $U_w = 1,2 \text{ W/m}^2 \text{ K}$.

Stávající sklepní okna jsou plastová s izolačním dvojsklem - $U_w = 1,4 \text{ W/m}^2 \text{ K}$.

Povoleno podle rozhodnutí

čís. jedn. 11-18963/SV/SV

Brno - Bystřice dne 28-11-2011

Úřad městské části Brno - Bystřice

Stavební odbor, vedoucí:

ing. arch. Krejčová

Za správnost vyhotovení:
L. Studená

Úřad městské části města Brna

Brno - Bystřice

Odbor stavební


Nám. 28. dubna 60, 635 00 Brno



Akce: Zateplení bytového domu v ulici Kuršova 2, Brno	Místo stavby: parcela č. 6029/2 k.ú. Bystřice ul. Kuršova č.p. 977
Obsah: Pohled jižní - stávající stav	Datum: 08/2011 Stupeň: SP
Investor: Společenství vlastníků jednotek Kuršova 2, IČ 29282292	Měřítko: 1:100
Kreslil: Ing. Roman Kulíšek	Výkres č. 5
Zodp. projektant: Ing. Roman Kulíšek, Laštůvkova 39, 635 00 Brno	

BD Kuršova 2

Pohled severní - stávající stav

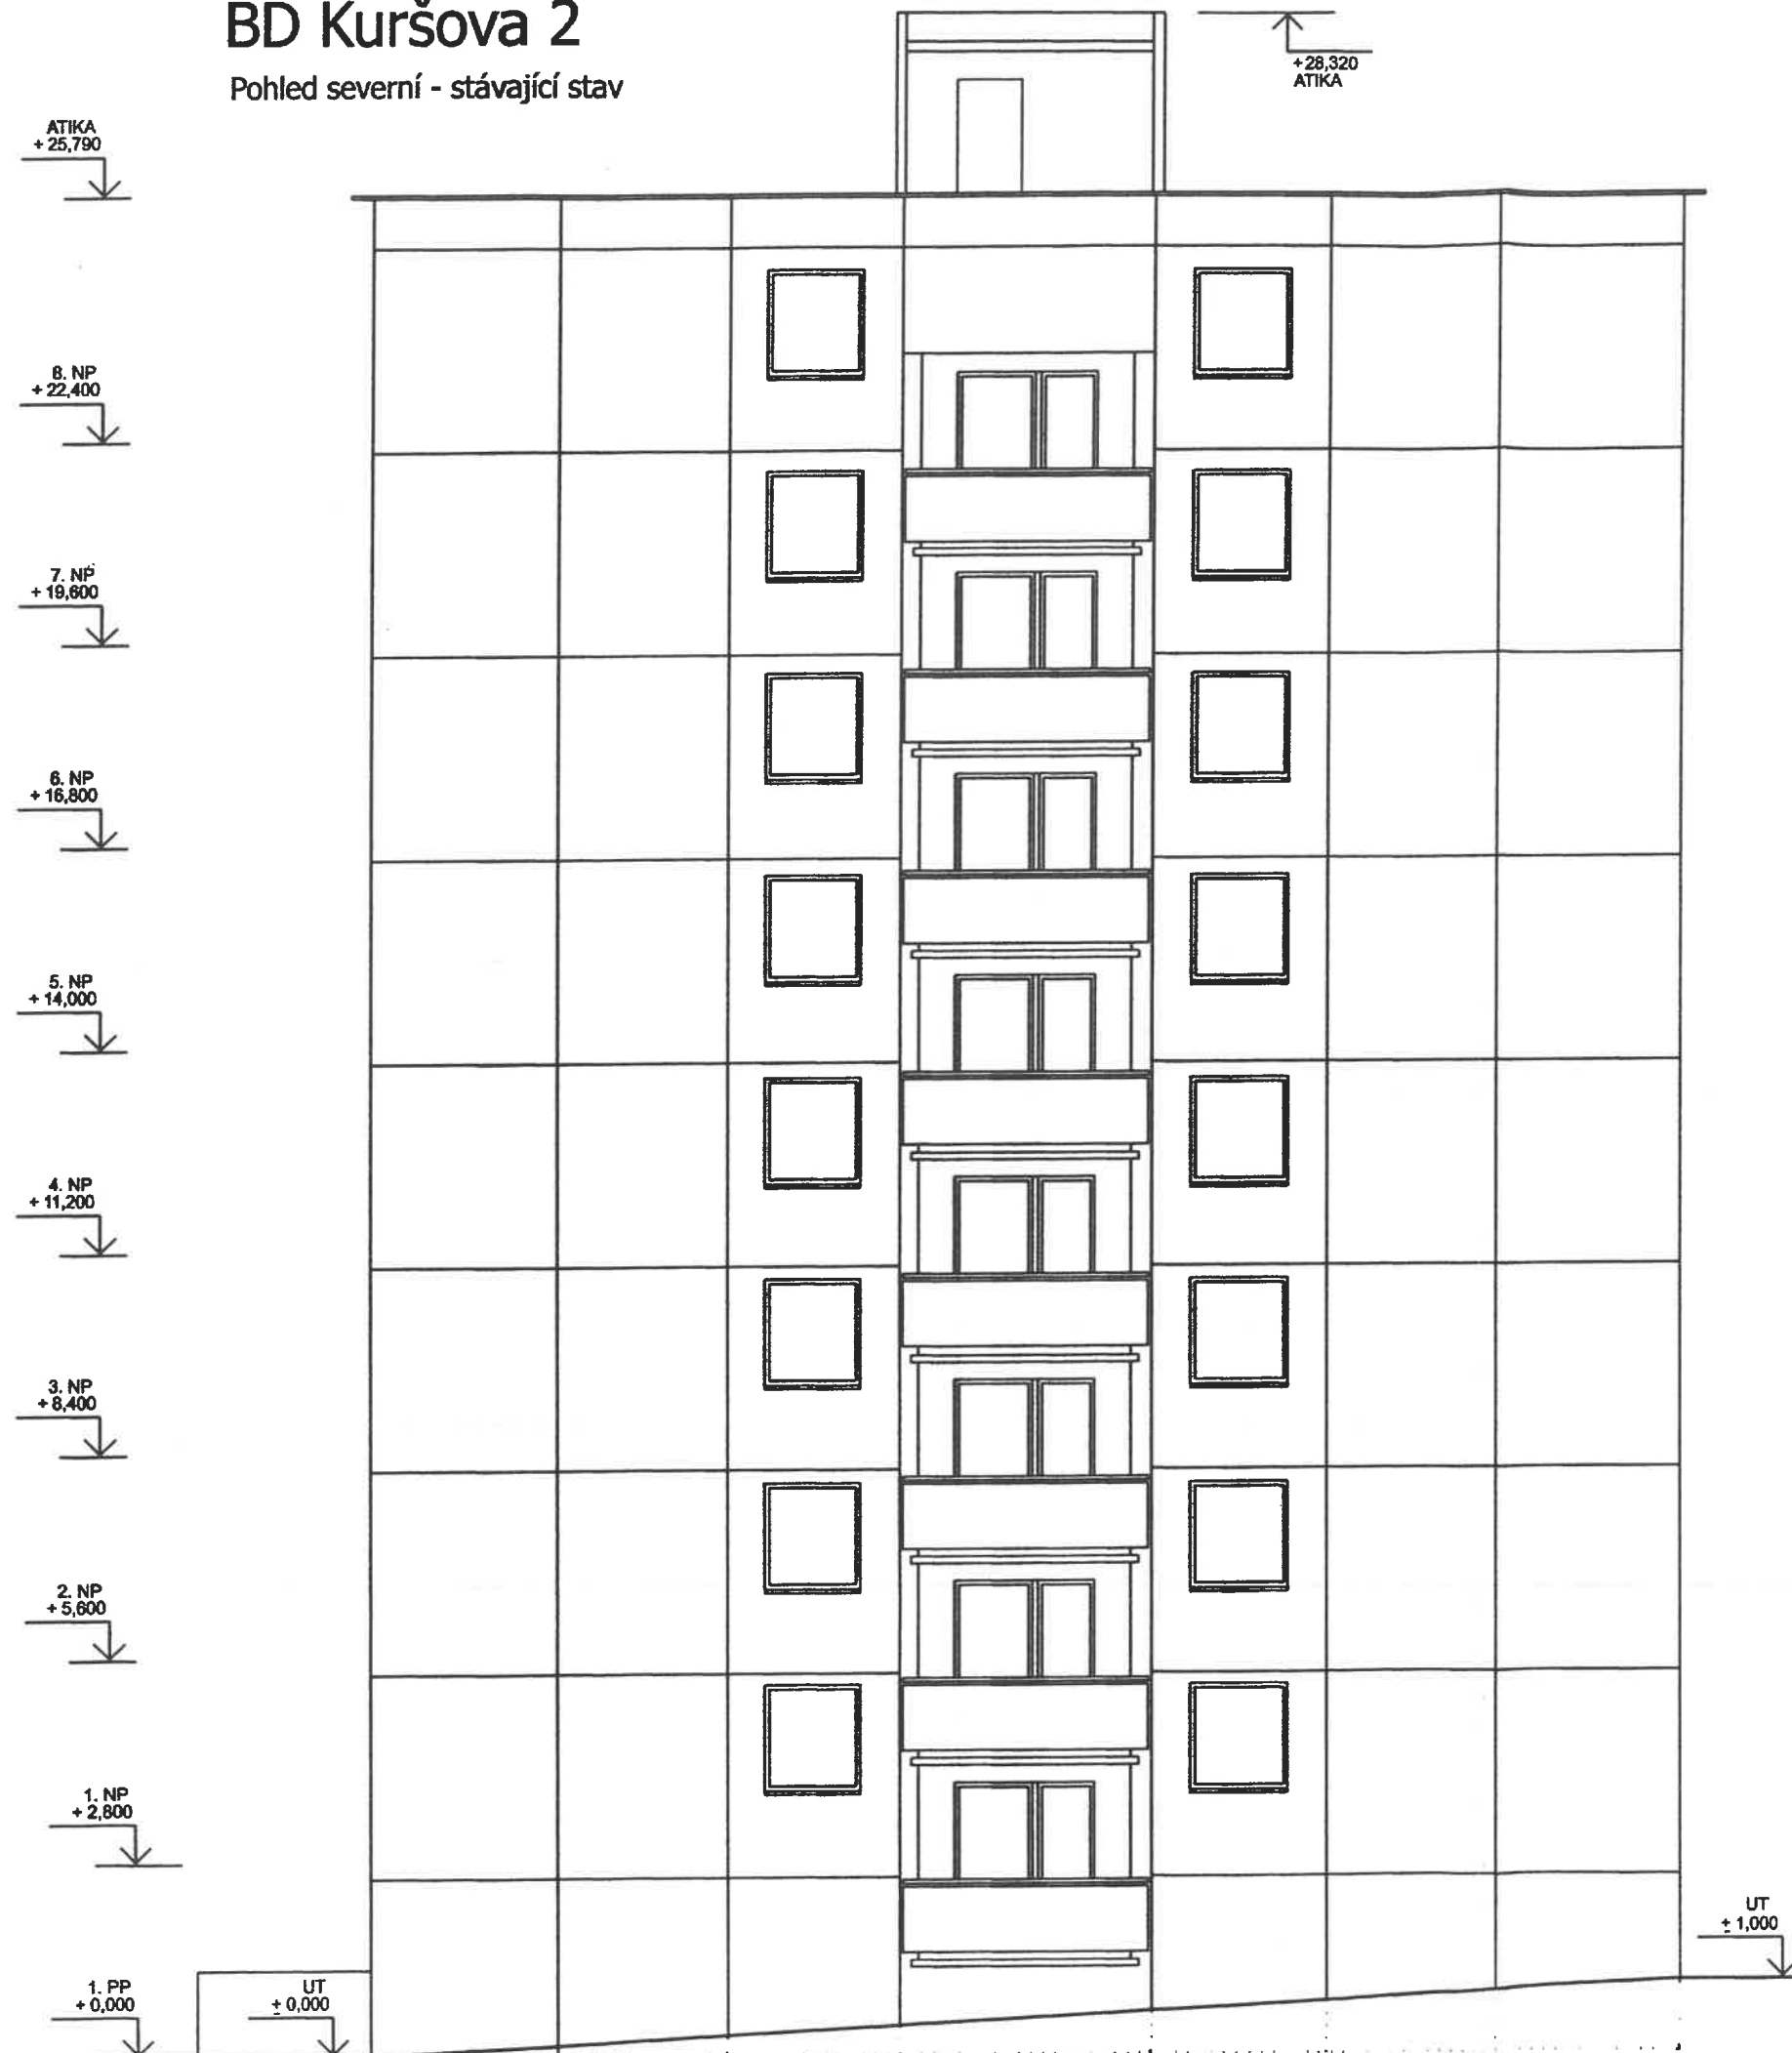

Povoleno podle rozhodnutí

čís. jedn. 11-18963/SU/SR

Brno - Bystrc dne 28-11-2011

Úřad městské části Brno - Bystrc

Stavební odbor, vedoucí:

ing. arch. Krejčí


Za správnost vyhotovení:

L. Studerá

Úřad městské části města Brna
Brno - Bystrc
Odbor stavební
Nám. 28. dubna 60, 635 00 Brno

Poznámka:


Stávající okna jsou plastová s tepelně izolačními skly - $U_w = 1,2 \text{ W/m}^2 \text{ K}$

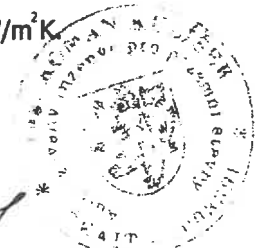

Akce: Zateplení bytového domu v ulici Kuršova 2, Brno	Místo stavby: parcelsa č. 6029/2 k.ú. Bystrc ul. Kuršova č.p. 977
Obsah: Pohled severní - stávající stav	Datum: 08/2011 Stupeň: SP
Investor: Společenství vlastníků jednotek Kuršova 2, IČ 29282292	Měřítko: 1:100
Kreslil: Ing. Roman Kulíšek	Výkres č. 6
Zodp. projektant: Ing. Roman Kulíšek, Laštůvkova 39, 635 00 Brno	

BD Kuršova 2

Pohled západní - stávající stav

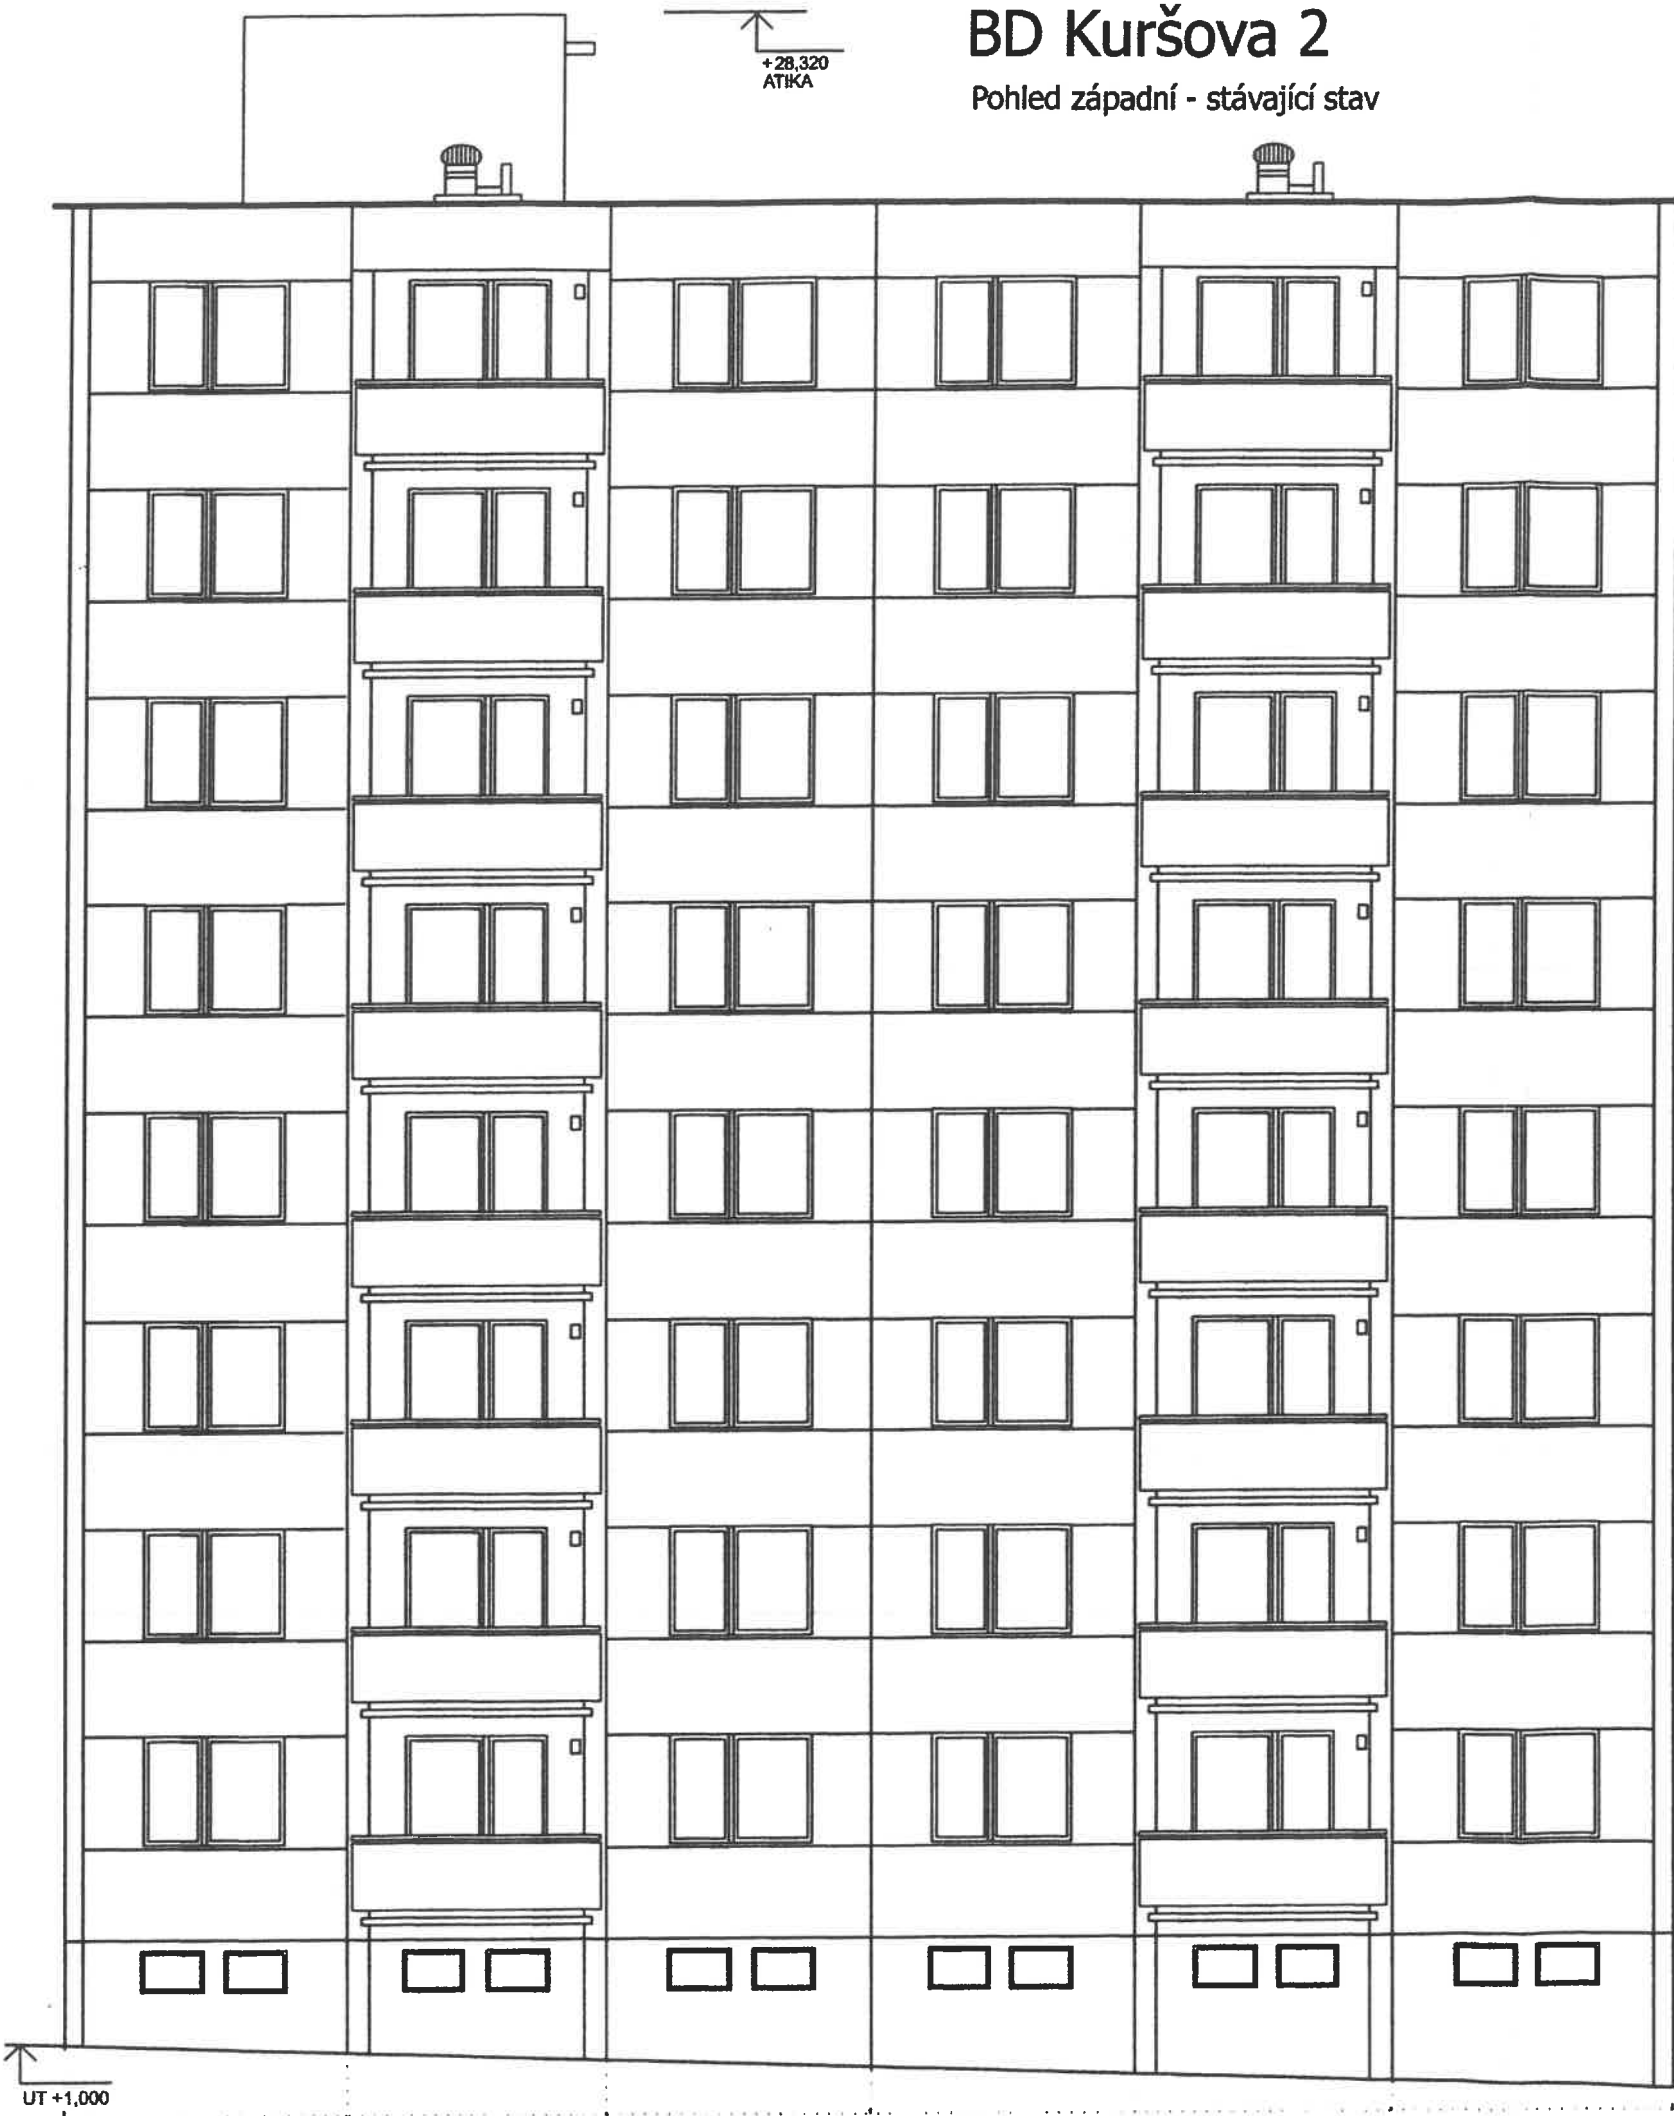

Povoleno podle rozhodnutí

čís. jedn. 11-18963/SU/SV

Brno - Bystřice dne 28-11-2011

Úřad městské části Brno - Bystřice

Stavební odbor, vedoucí:

ing. arch. Krejčová

Za správnost vyhotovení:

L. Studená

Úřad městské části města Brna

Brno - Bystřice

Odbor stavební

Nám. 28. dubna 60, 635 00 Brno



Poznámka:


Stávající okna jsou plastová s tepelně izolačními skly - $U=1,2 \text{ W/m}^2 \text{ K}$.

Stávající sklepní okna jsou plastová s izolačním dvojsklem - $U=1,4 \text{ W/m}^2 \text{ K}$.

Akce: Zateplení bytového domu v ulici Kuršova 2, Brno	Místo stavby: parcela č. 6029/2 k.ú. Bystřice ul. Kuršova č.p. 977
Obsah: Pohled západní - stávající stav	Datum: 08/2011 Stupeň: SP
Investor: Společenství vlastníků jednotek Kuršova 2, IČ 29282292	Měřítko: 1:100
Kreslil: Ing. Roman Kulíšek	Výkres č. 7
Zodp. projektant: Ing. Roman Kulíšek, Laštůvkova 39, 635 00 Brno	

BD Kuršova 3

Pohled východní - stávající stav

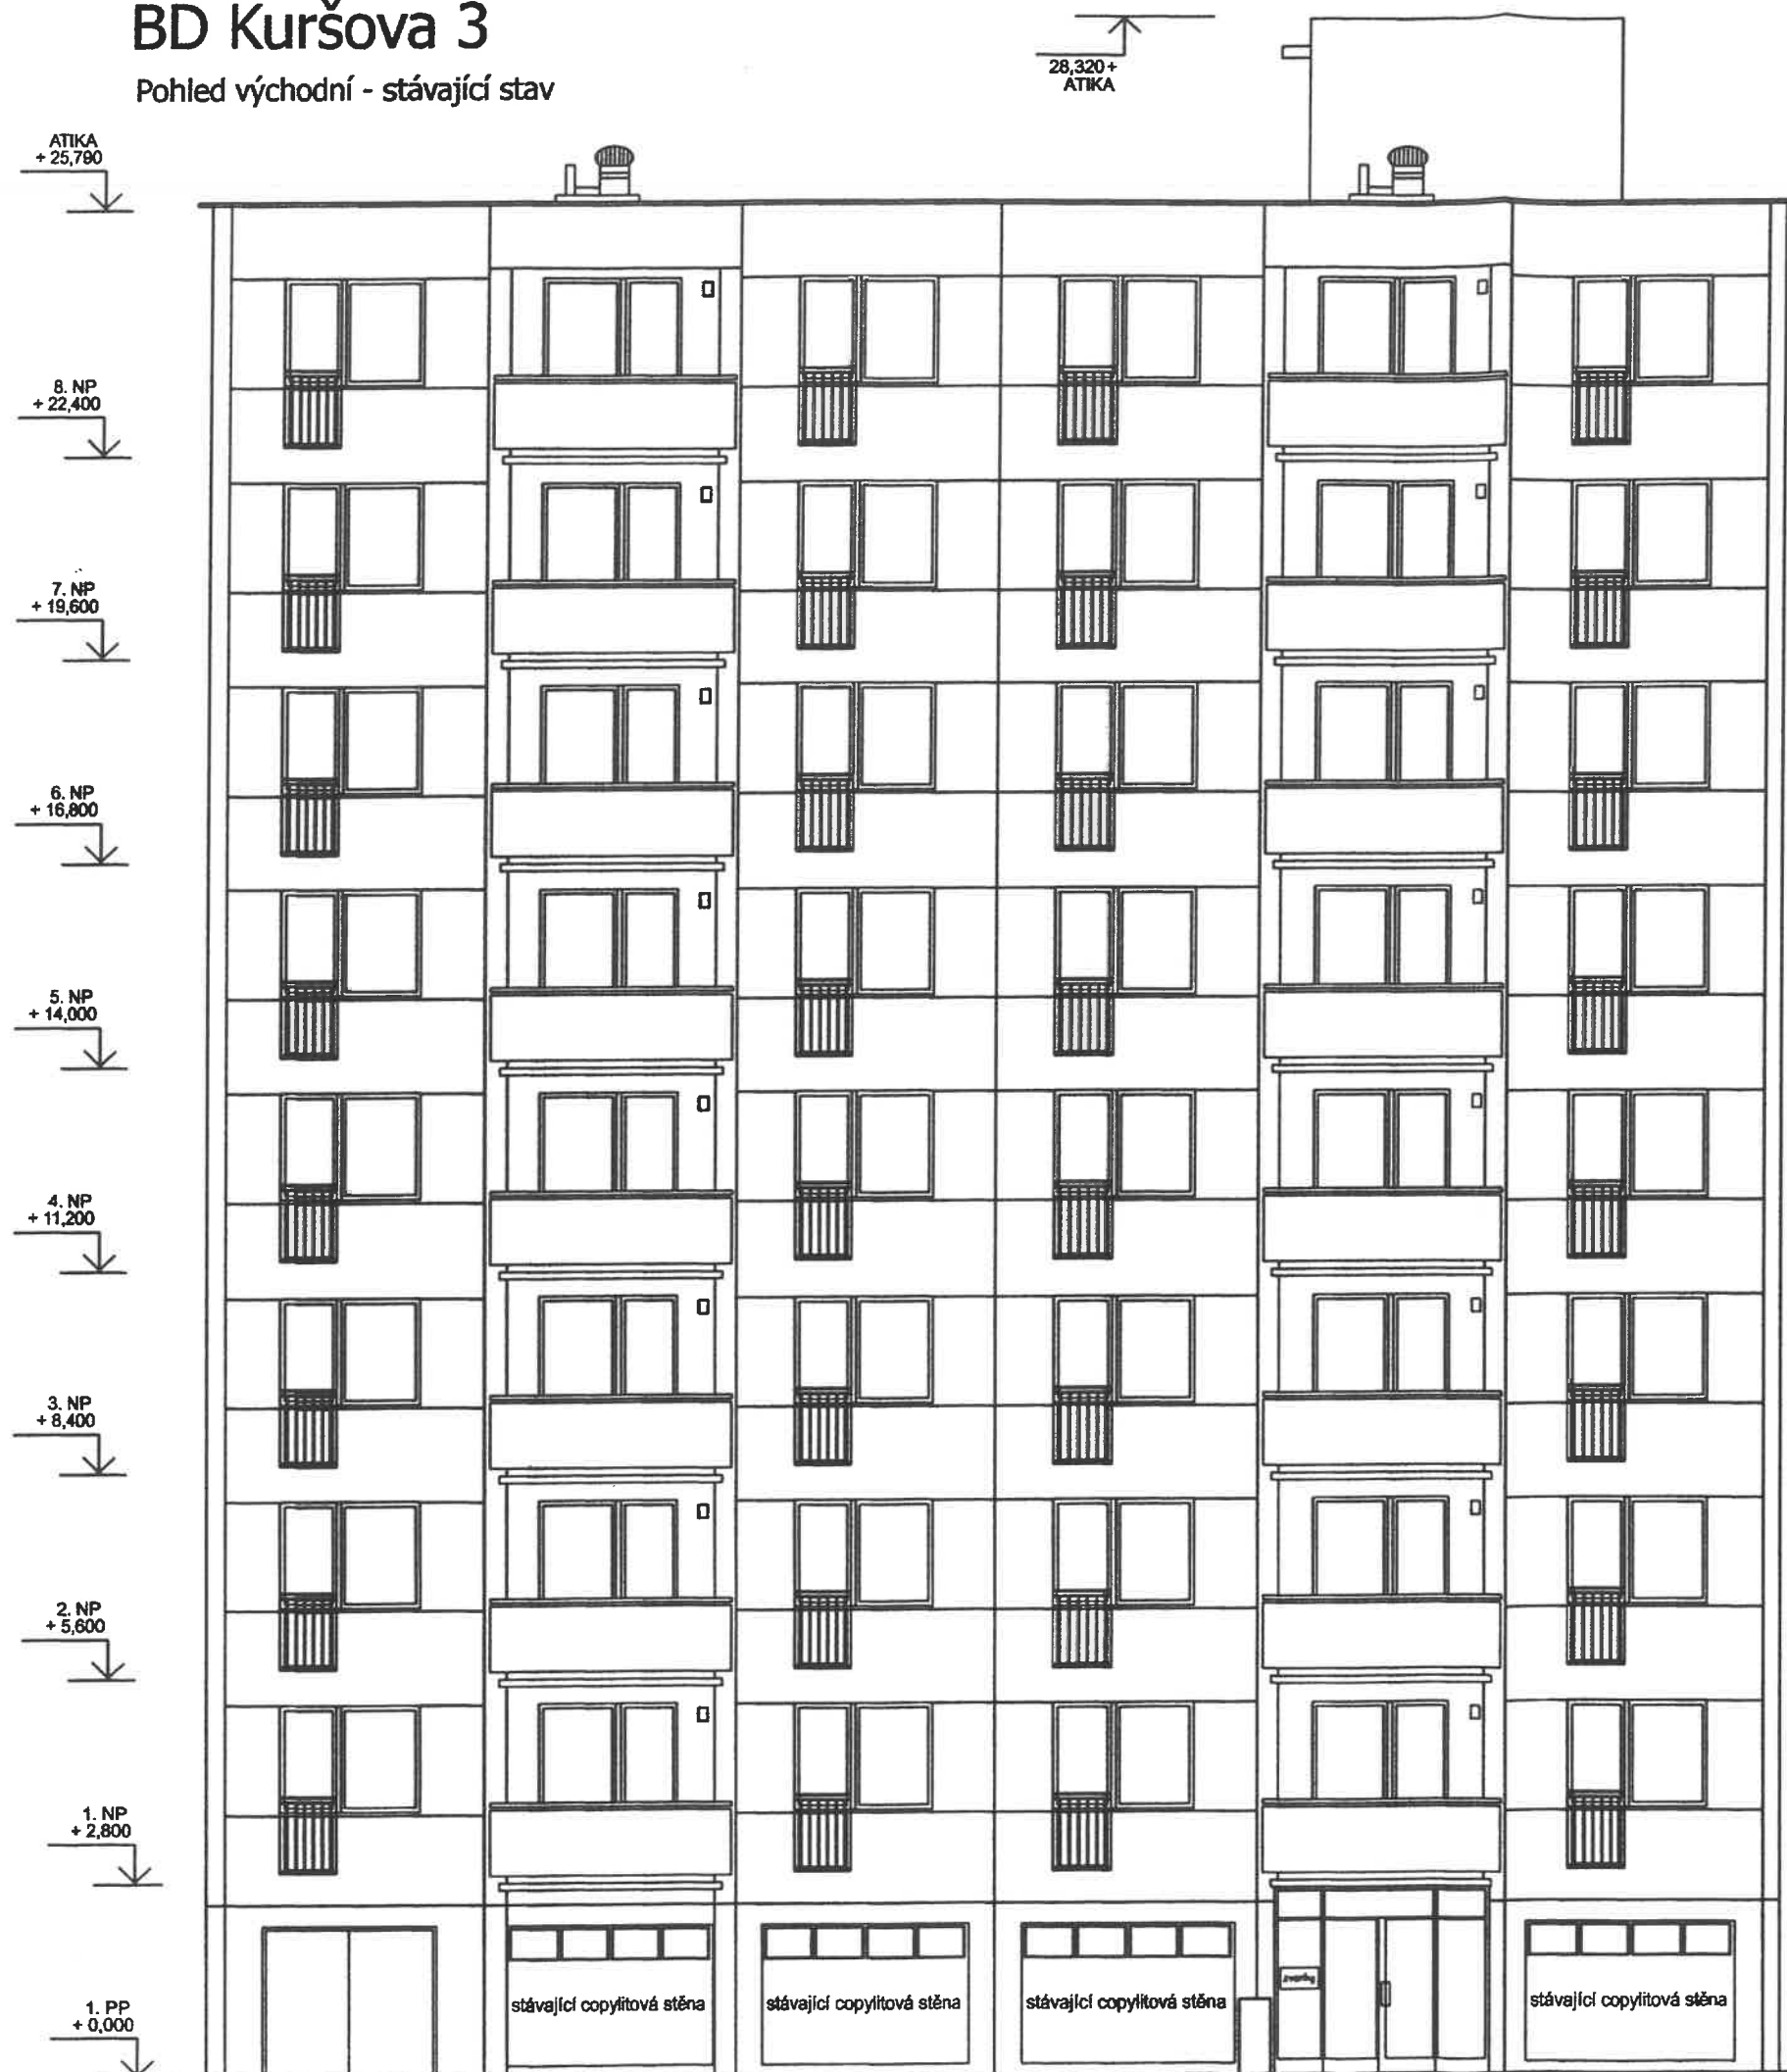

Povoleno podle rozhodnutí

čís. jedn. 11-18963/SV/SV

Brno - Bystrc dne 28-11-2011

Úřad městské části Brno - Bystrc

Stavební odbor, vedoucí:

ing. a.ich. Krejčová

Za správnost vyhotovení:

L. Studená

Úřad městské části města Brna

Brno - Bystrc

Stavební odbor

Nám. 28. dubna 60, 635 00 Brno


2

Poznámka:

Stávající okna jsou plastová s tepelně izolačními skly - $U=1,2 \text{ W/m}^2\text{K}$.

Stávající skleněná okna jsou ocelová s jednoduchými skly.

Stávající vstupní dveře jsou ocelové s jednoduchými skly.

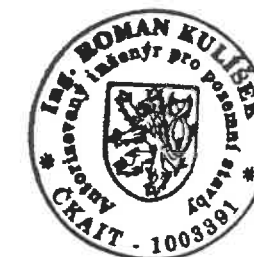

Akce: Zateplení bytového domu v ulici Kuršova 2, Brno	Místo stavby: parcela č. 6029/2 k.ú. Bystrc ul. Kuršova č.p. 977
Obsah: Pohled východní - stávající stav	Datum: 08/2011
Investor: Společenství vlastníků jednotek Kuršova 2, IČ 29282292	Stupeň: SP
Kreslil: Ing. Roman Kulíšek	Měřítko: 1:100
Zodp. projektant: Ing. Roman Kulíšek, Laštůvkova 39, 635 00 Brno	Výkres č. 8

BD Kuršova 2

Půdorys 1. PP - navrhovaný stav

DOKUMENTACE
SKUTEČNÉHO
PROVEDENÍ STAVBY

LEGENDA:

ŽELEZOBETON

Povoleno podle rozhodnutí

čís. jedn. 11-18963/SU/STV

Brno - Bystrc dne 20.11.2011

Úřad městské části Brno - Bystrc

Stavební odbor, vedoucí:

ing. arch. Krejčová

Za správnost vyhotovení:
L. Studená

HLAVNÍ UZÁVĚR VODY A PLYNU

Poznámka:


Stávající sklepní okna jsou plastová s izolačním dvojsklem - $U_w = 1,4 \text{ W/m}^2\text{K}$.

* Stávající sokl bude po celém svém obvodu zateplen polystyrenem XPS tl. 80 mm.


1 Tepelná izolace stropu polystyrenem EPS 70F ($\lambda = 0,039$) tl. 80mm

2 Tepelná izolace stropu minerální vlnou MV ($\lambda = 0,039$) tl. 80mm

DB1 Výplně otvorů jsou uvedeny
OD1 na výkrese č. 16 - Výplně otvorů

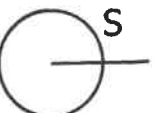


Akce: Zateplení bytového domu v ulici Kuršova 2, Brno	Místo stavby: parcely č. 6029/2 k.ú. Bystrc ul. Kuršova č.p. 977
Obsah: Půdorys 1. PP - navrhovaný stav	Datum: 08/2011
Investor: Společenství vlastníků jednotek Kuršova 2, IČ 29282292	Stupeň: SP
Kreslil: Ing. Roman Kulíšek	Měřítko: 1:100
Zodp. projektant: Ing. Roman Kulíšek, Laštůvkova 39, 635 00 Brno	Výkres č. 9

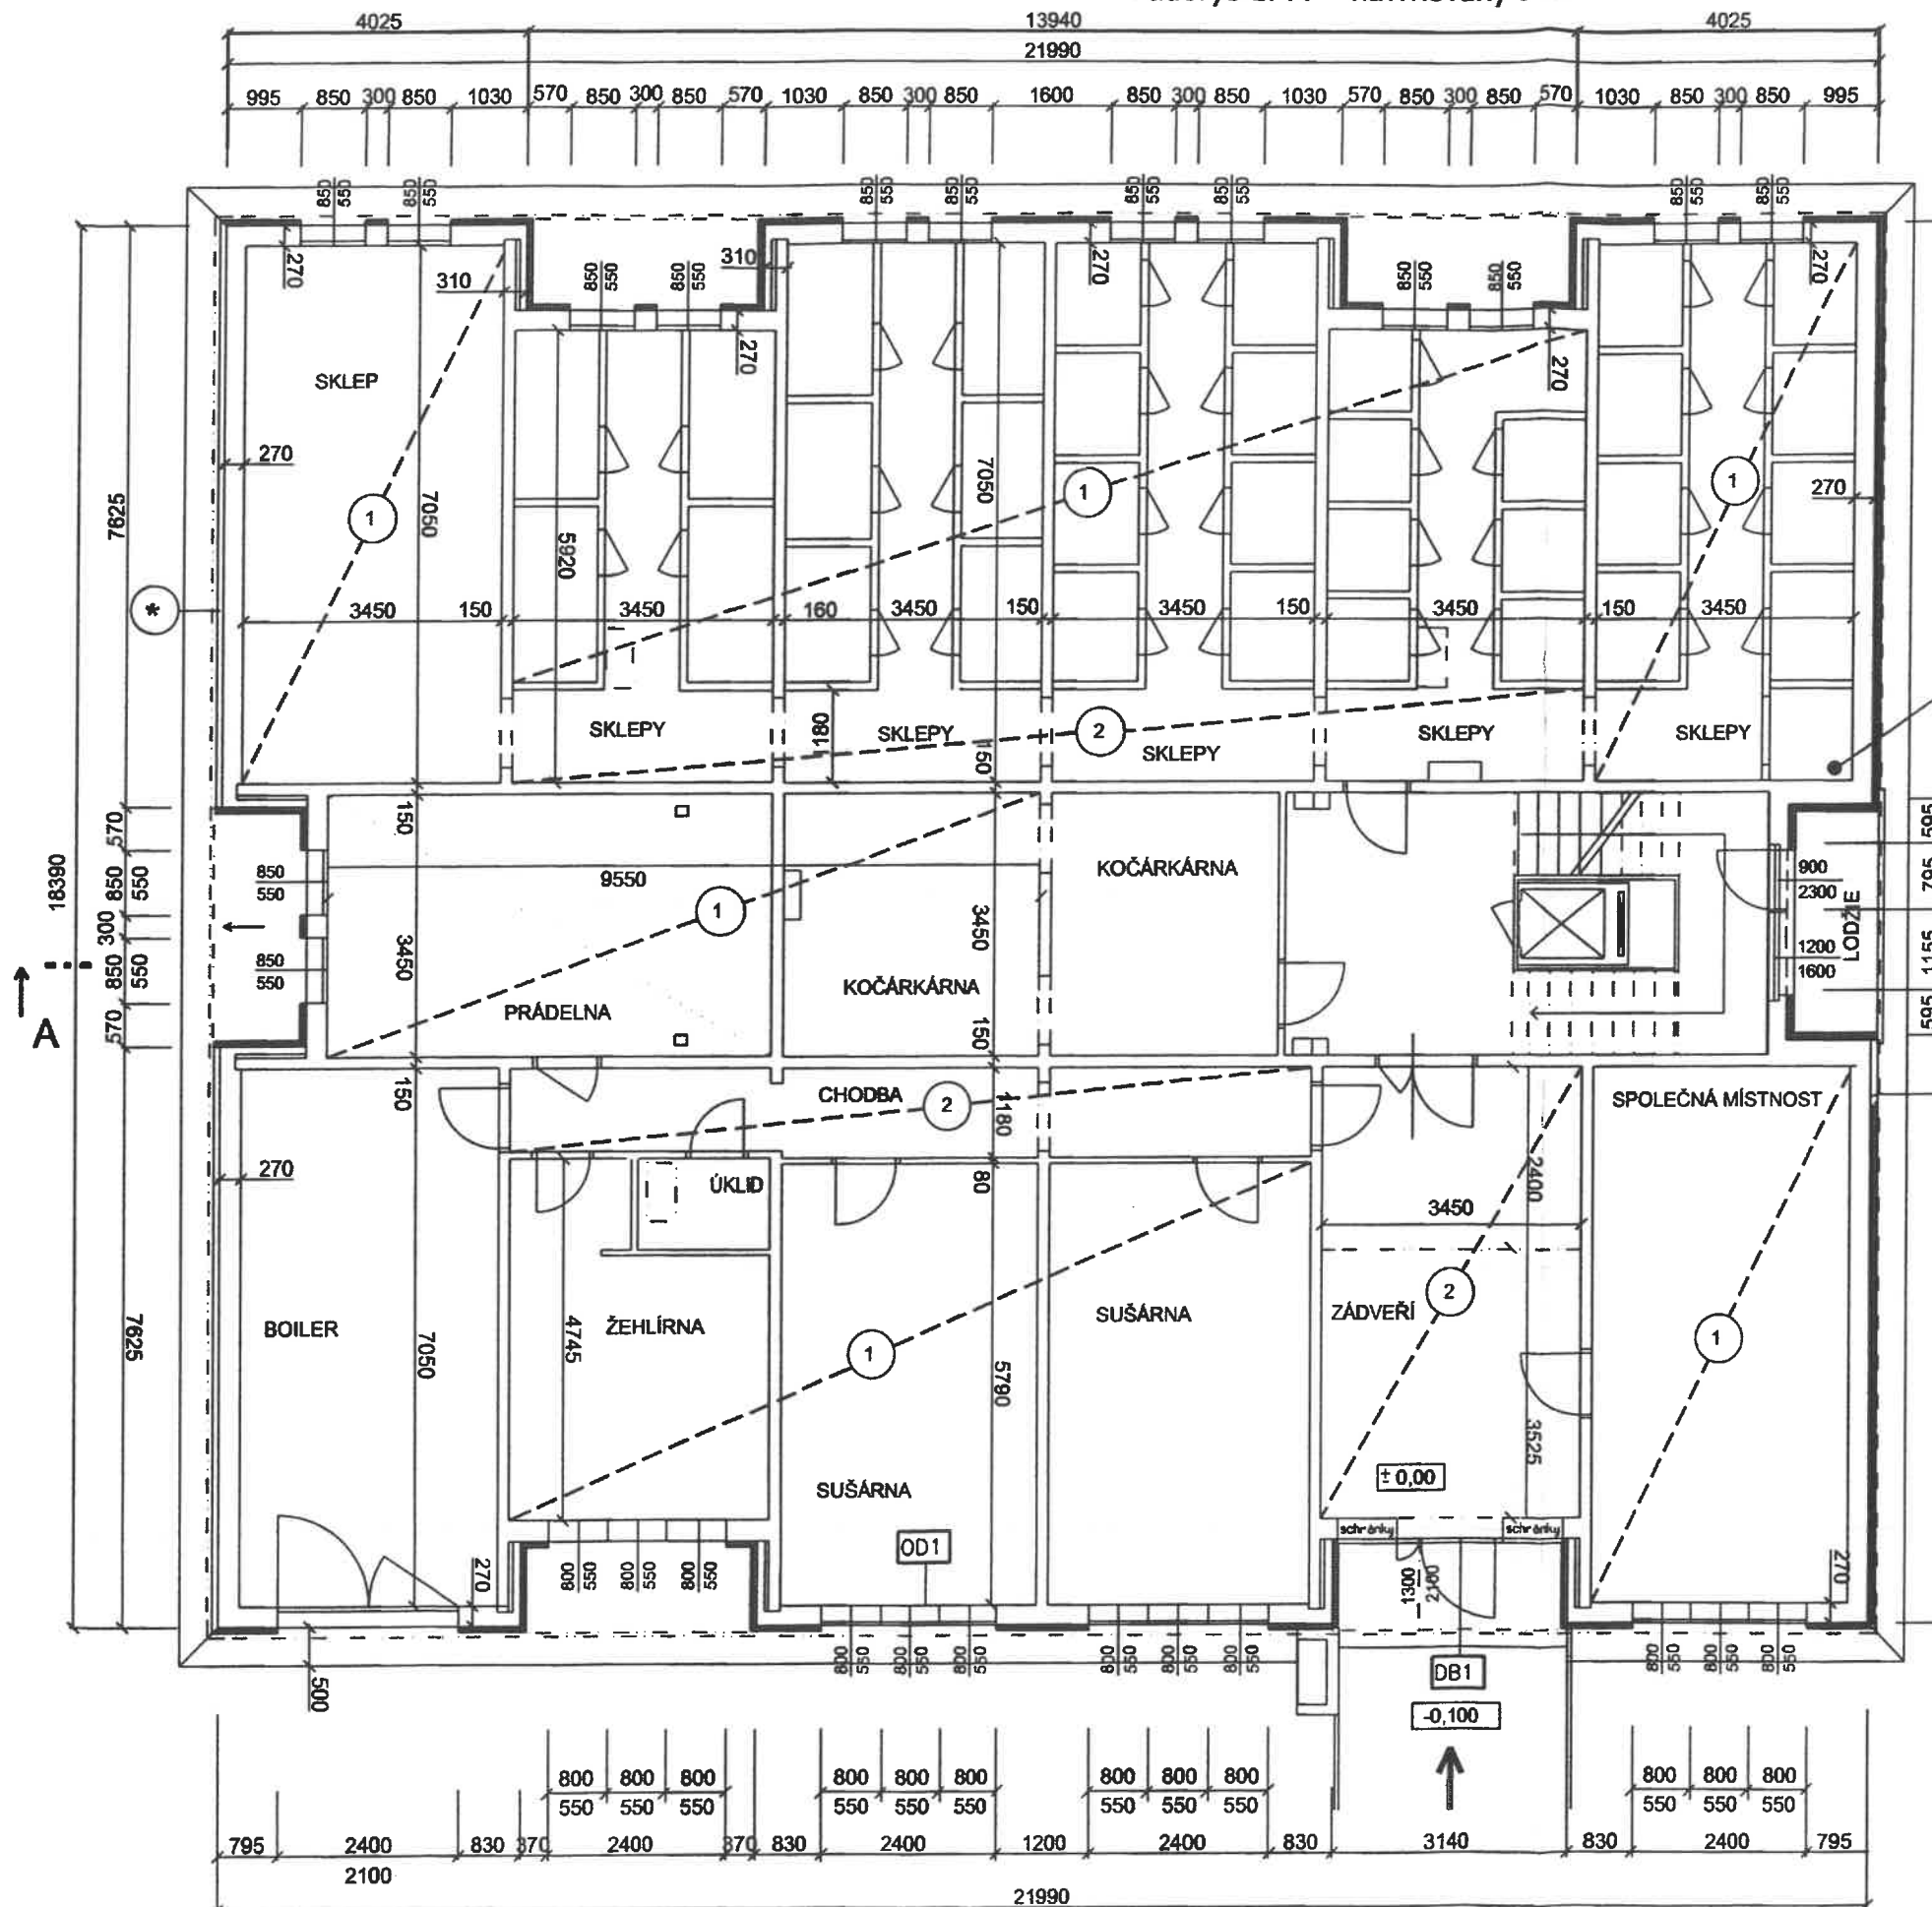

BD Kuršova 2

Přidorys 1. - 8. NP - navrhovaný stav

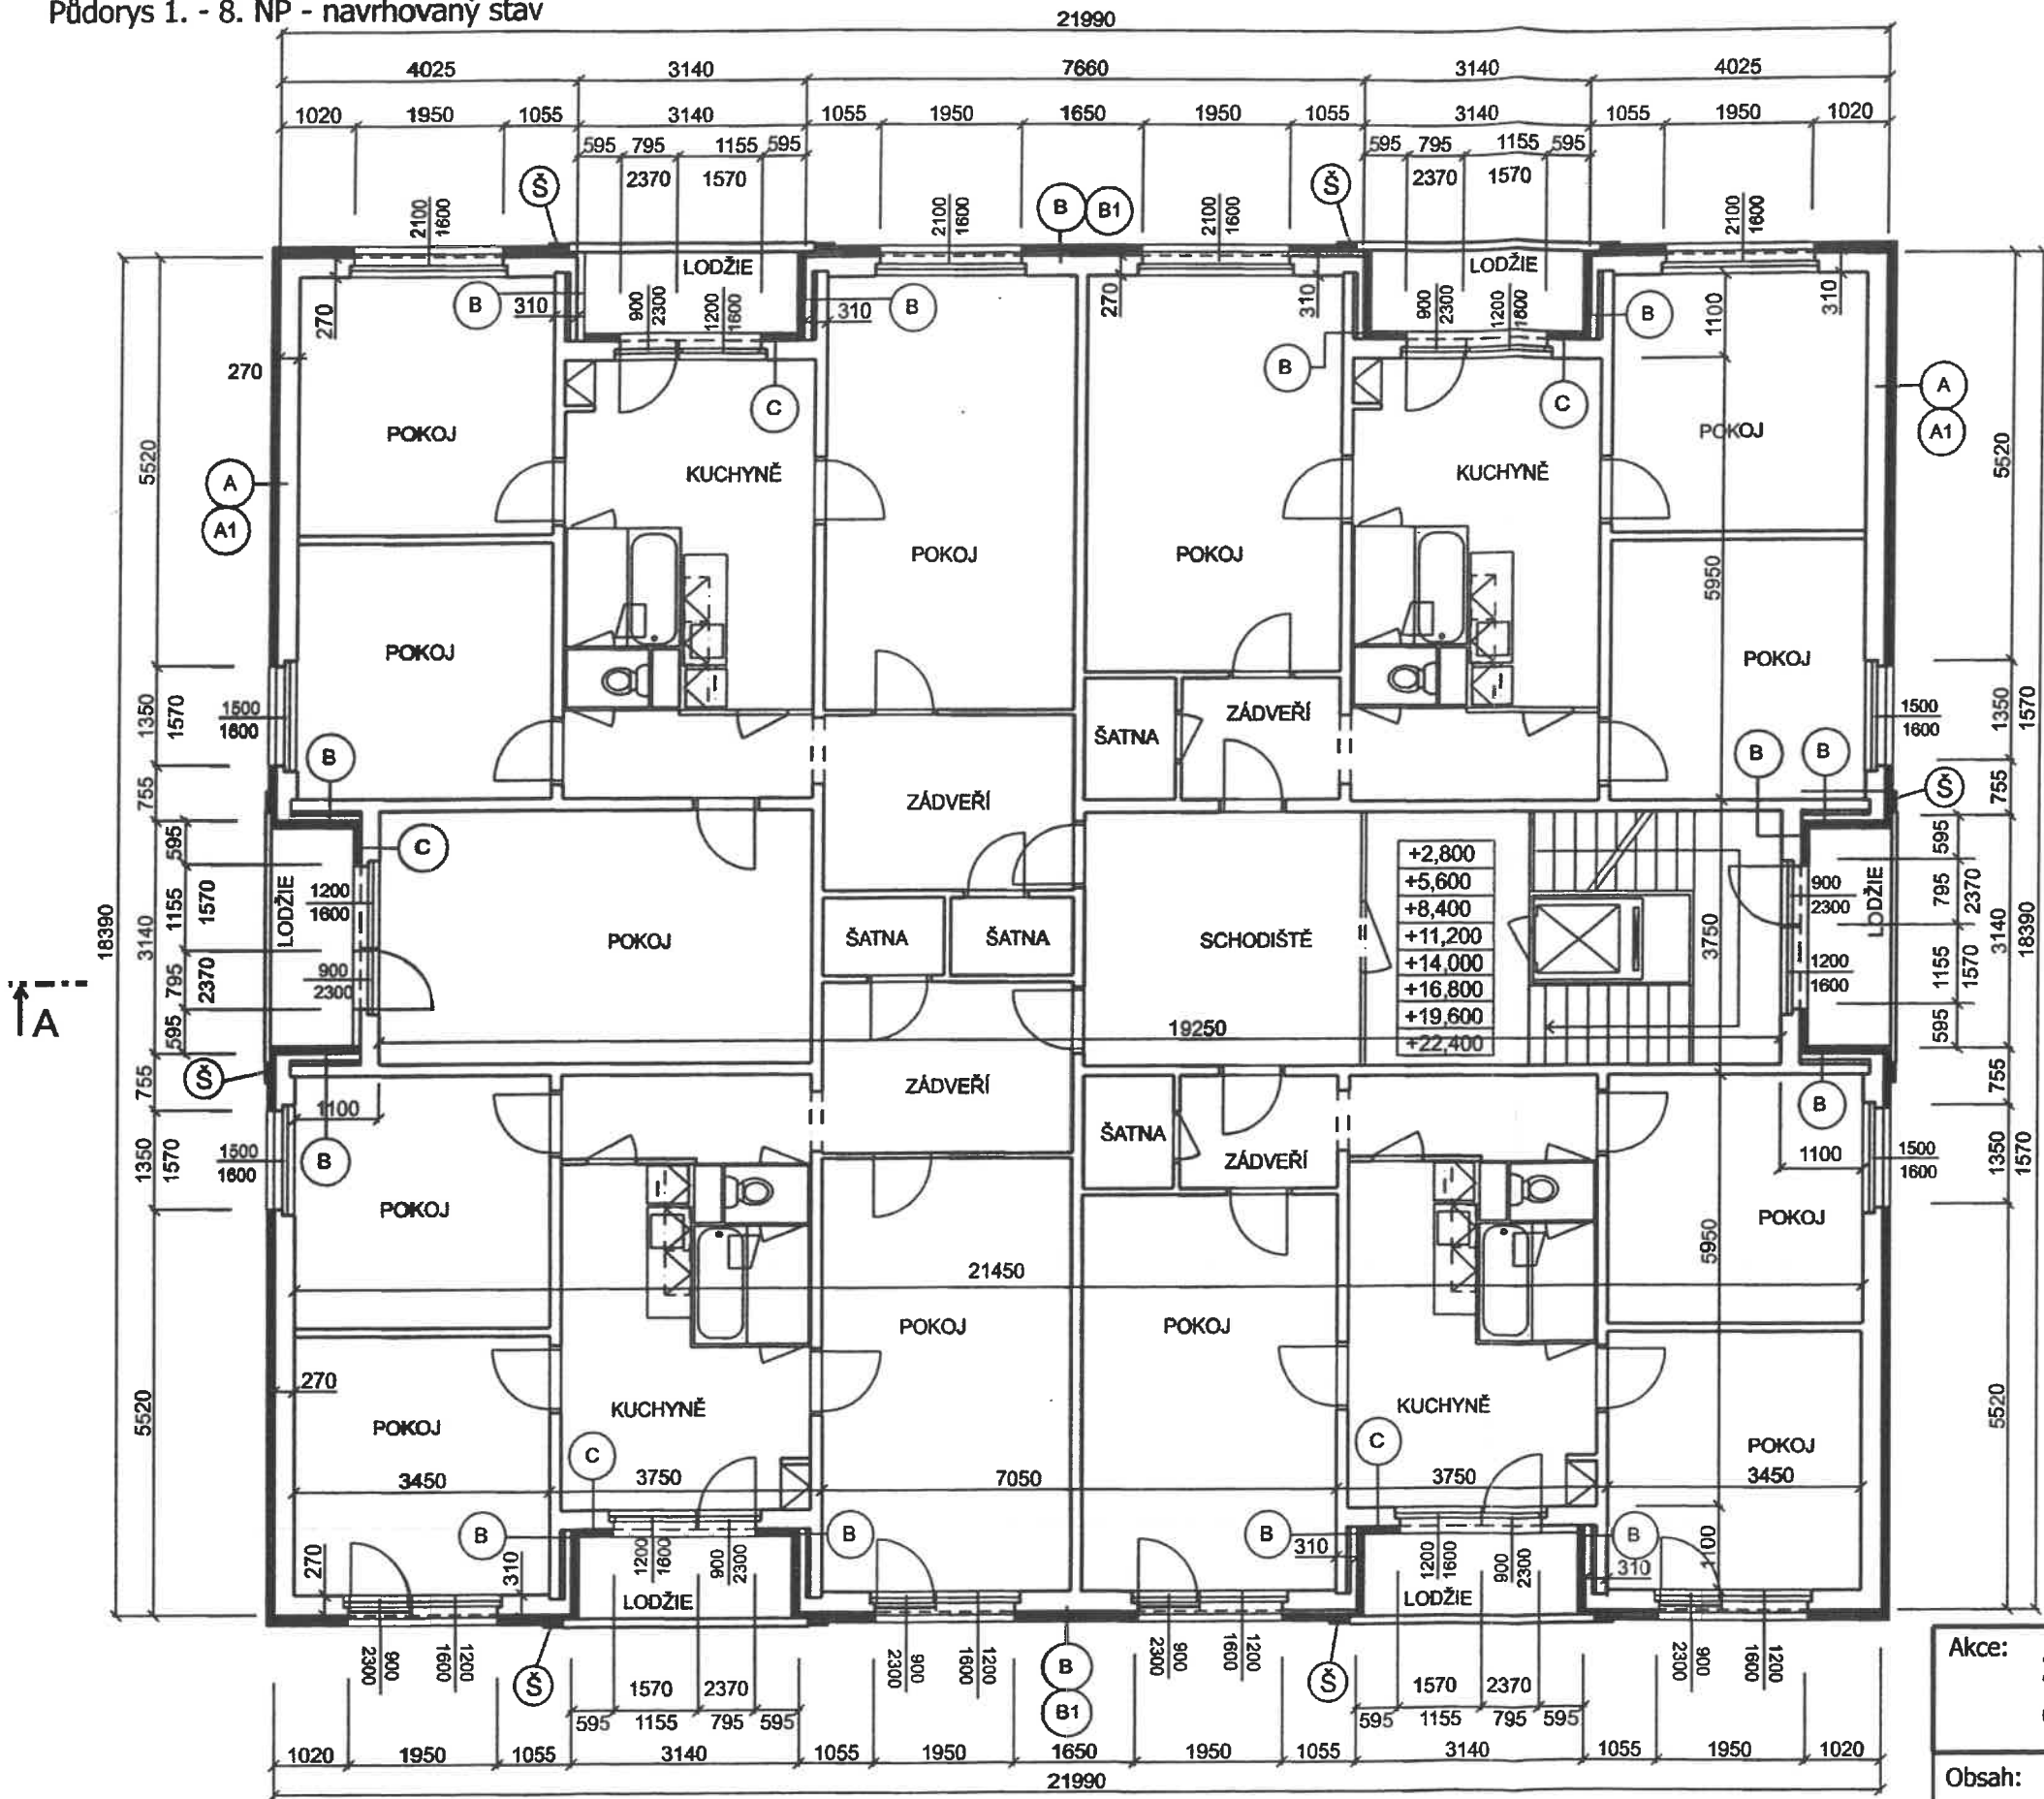

LEGENDA:

ŽELEZOBETON

DOKUMENTACE
SKUTEČNÉHO
PROVEDENÍ STAVBY

Poznámka:

- (A) Tepelná izolace EPS DALMATIN (=0,035) tl. 140mm
- (A1) Tepelná izolace MV tl. 140mm (protipožární nadokenní pás)
- (B) Tepelná izolace EPS DALMATIN (=0,035) tl. 120mm
- (B1) Tepelná izolace MV tl. 120mm (protipožární nadokenní pás)
- (C) Tepelná izolace EPS DALMATIN (=0,035) tl. 80mm
- povrchová úprava stěrkou se sítí a silikonovou omítkou se zrnitostí 2mm
- nadokenní protipožární pásy z minerální vlny
- meziokenní panel podlepit (vyrovnat) EPS 70F tl.40mm
- (Š) Kolem lodžii bude provedeno ostění (šambrána), šířky 400 mm a tl. 30 - 50 mm z EPS.
- (*) Stávající sokl bude po celém svém obvodu zateplen polystyrenem XPS tl. 80 mm.

Stávající okna jsou plastová s tepelně izolačními skly - $U_w=1,2$ W/m²K.

Povoleno podle rozhodnutí

čís. jedn. 11-18963/10/STV
28-11-2011

Brno - Bystrc dne

Úřad městské části Brno - Bystrc


Stavební odbor, vedoucí:

ing. aich. Krejčová

Za správnost vyhotovení:

L. Studena


Úřad městské části města Brna
Brno - Bystrc
Odbor stavební
Nám. 28. dubna 60, 635 00 Brno
2

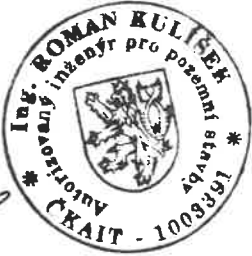

Akce: Zateplení bytového domu v ulici Kuršova 2, Brno		Místo stavby: parcela č. 6029/2 k.ú. Bystrc ul. Kuršova č.p. 977	
Obsah: Půdorys 1. - 8. NP - navrhovaný stav	Datum: 08/2011		
	Stupeň: SP		
Investor: Společenství vlastníků jednotek Kuršova 2, IČ 29282292	Měřítko: 1:100		
Kreslil: Ing. Roman Kulíšek	Výkres č. 10		
Zodp. projektant: Ing. Roman Kulíšek, Laštůvkova 39, 635 00 Brno			

BD Kuršova 2

Řez A - A' - navrhovaný stav

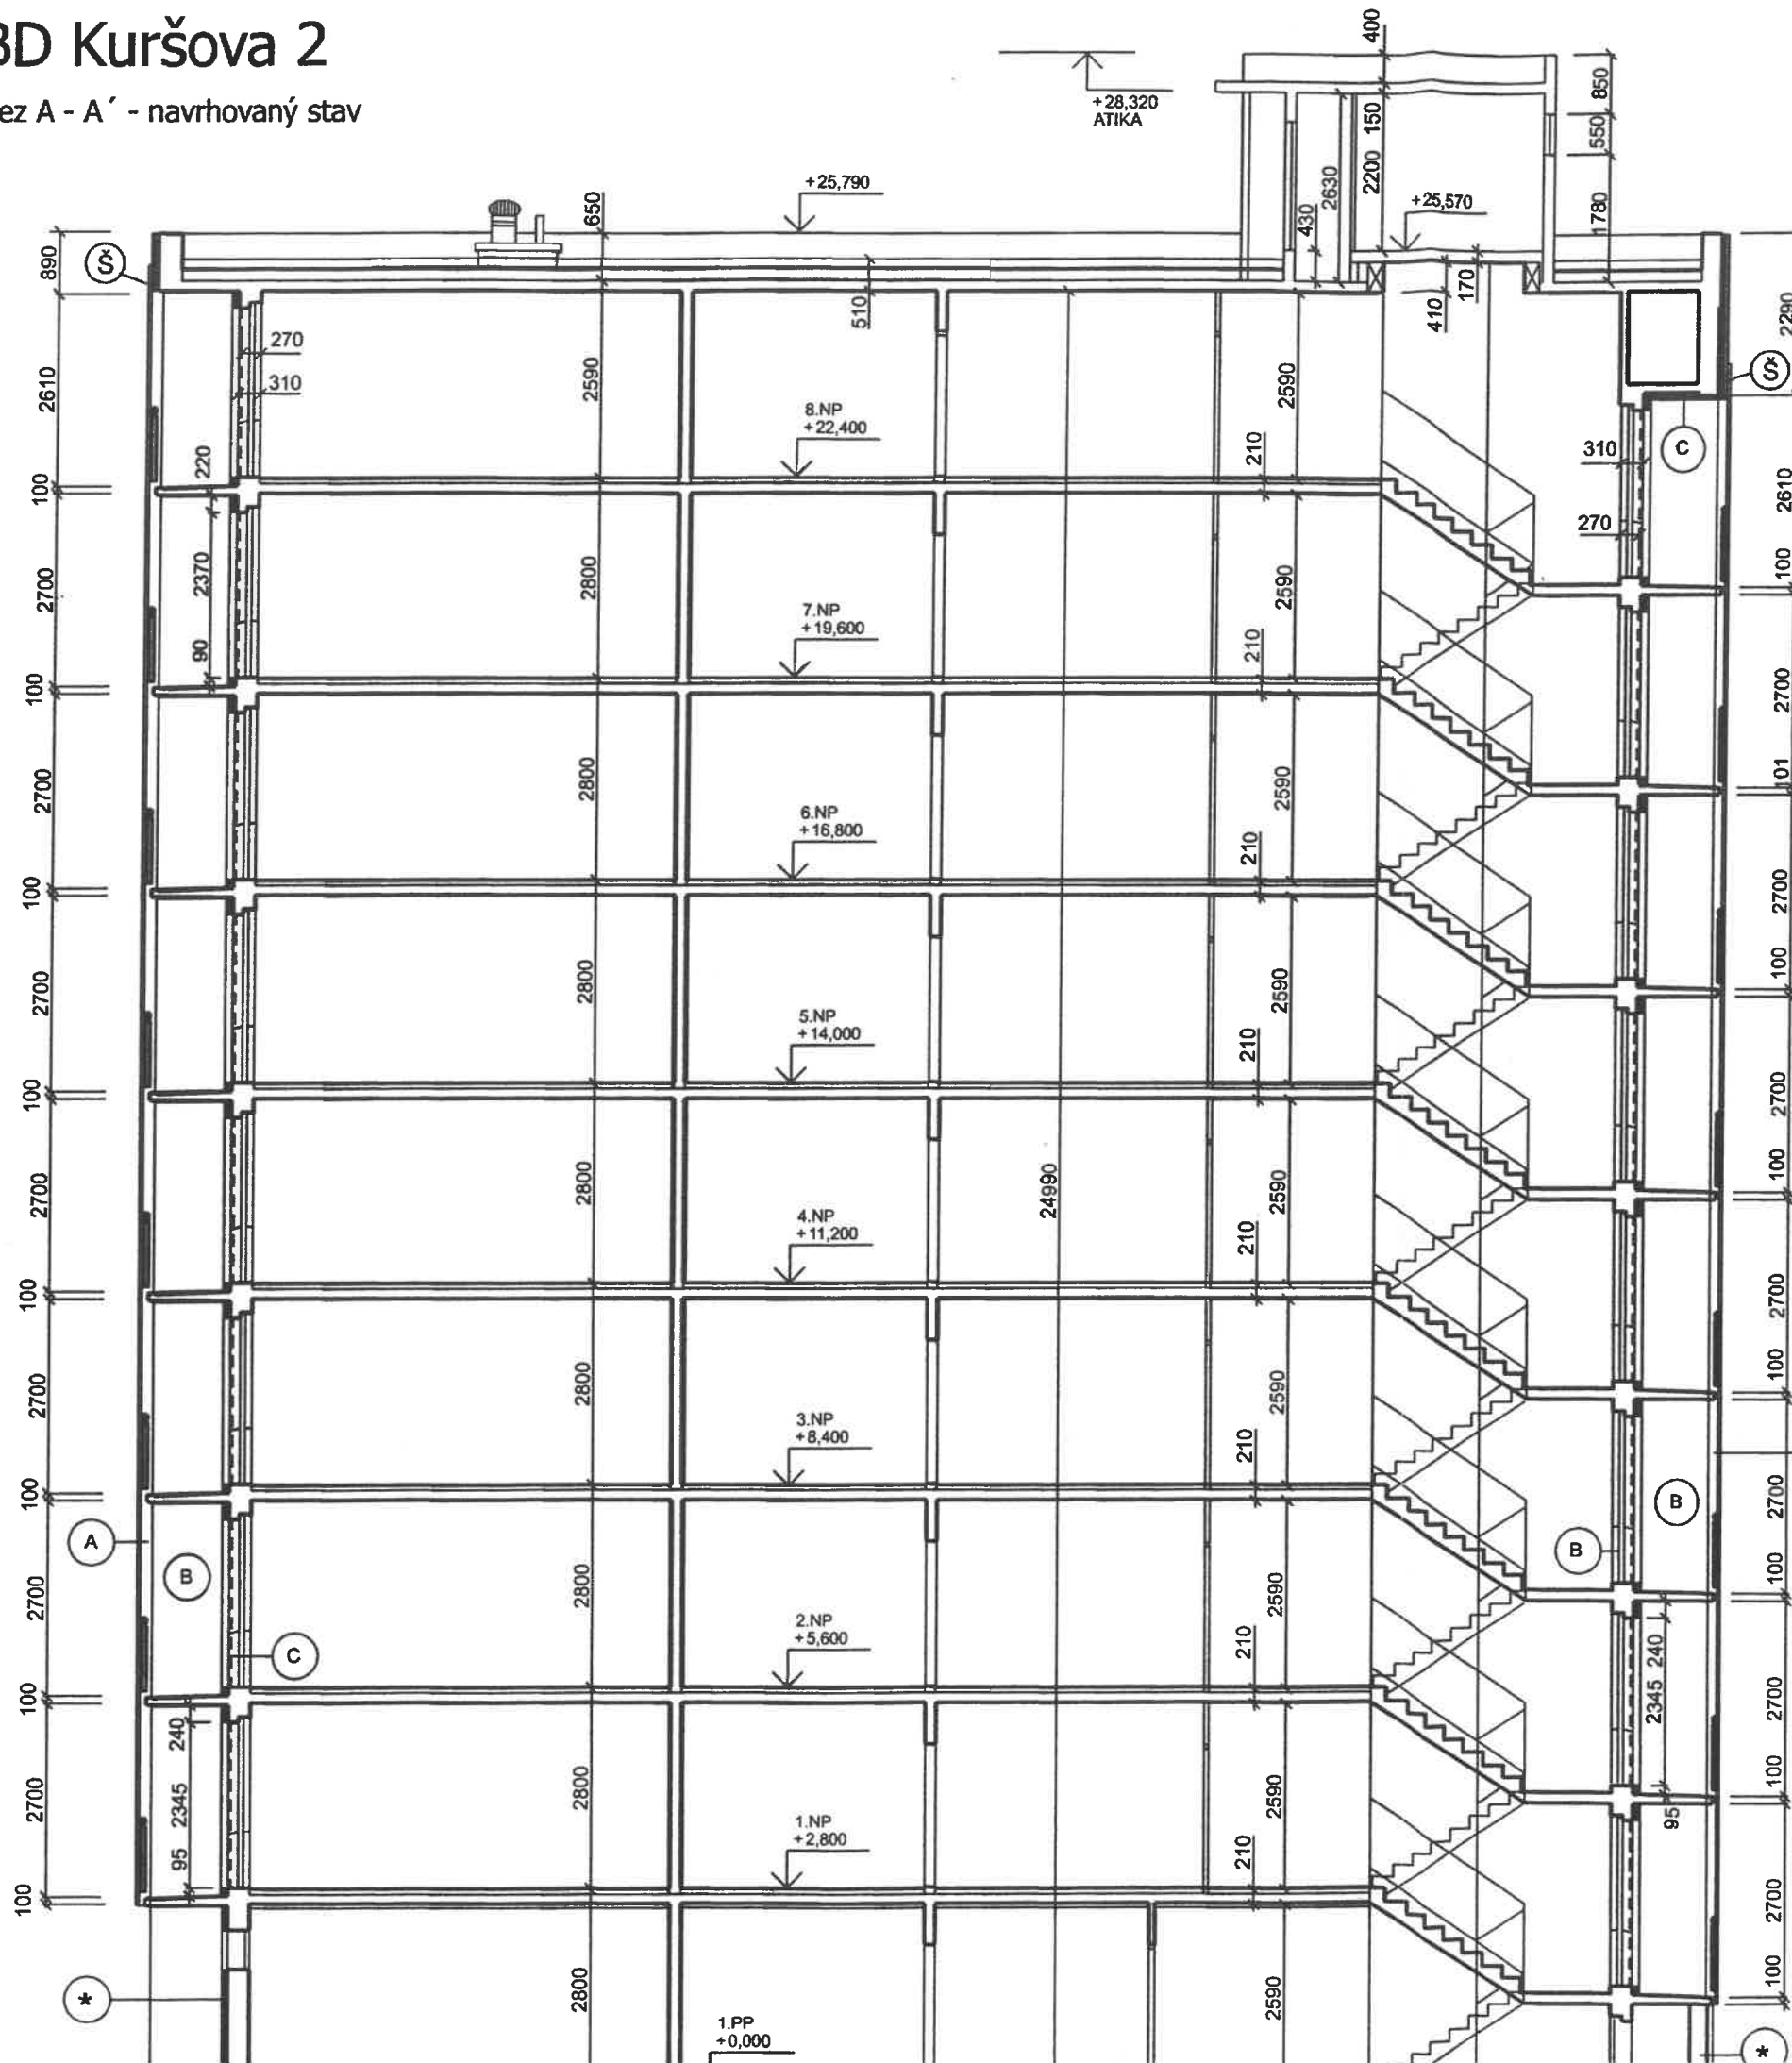

DOKUMENTACE
SKUTEČNÉHO
PROVEDENÍ STAVBY

LEGENDA:



ŽELEZOBETON

Poznámka:

- (A) Tepelná izolace EPS DALMATIN ($\lambda=0,035$) tl. 140mm
- (A1) Tepelná izolace MV tl. 140mm (protipožární nadokenní pás)
- (B) Tepelná izolace EPS DALMATIN ($\lambda=0,035$) tl. 120mm
- (B1) Tepelná izolace MV tl. 120mm (protipožární nadokenní pás)
- (C) Tepelná izolace EPS DALMATIN ($\lambda=0,035$) tl. 80mm
- povrchová úprava stěrkou se sítí a silikonovou omítkou se zrnitostí 2mm
- nadokenní protipožární pásy z minerální vlny
- meziokenní panel podlepit(vyrovnat) EPS 70F tl.40mm
- (Š) Kolem lodžii bude provedeno ostění (šambrána), šířky 400 mm a tl. 30 - 50 mm z EPS.
- (*) Stávající sokl bude po celém svém obvodu zateplen polystyrenem XPS tl. 80 mm.

Stávající okna jsou plastová s tepelně izolačními skly - $U_w=1,2 \text{ W/m}^2\text{K}$.

Úřad městské části města Brna
Brno - Bystrc
Odbor stavební
Nám. 28. dubna 60, 635 00 Brno
2


čís. jedn. 11-18963/50/12

Brno - Bystrc dne 28-11-2011


Úřad městské části Brno - Bystrc

Stavební odbor, vedoucí:

Ing. arch Krejčová

Za správnost vyhotovení:


L. Studená

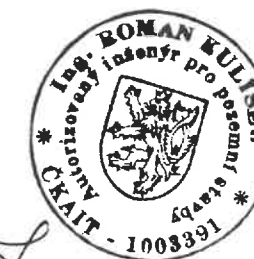

Akce: Zateplení bytového domu v ulici Kuršova 2, Brno	Místo stavby: parcely č. 6029/2 k.ú. Bystrc ul. Kuršova č.p. 977
Obsah: Řez A - A' - navrhovaný stav	Datum: 08/2011 Stupeň: SP
Investor: Společenství vlastníků jednotek Kuršova 2, IČ 29282292	Měřítko: 1:100
Kreslil: Ing. Roman Kulíšek	Výkres č. 11
Zodp. projektant: Ing. Roman Kulíšek, Laštůvkova 39, 635 00 Brno	

BD Kuršova 2

Pohled jižní - navrhovaný stav

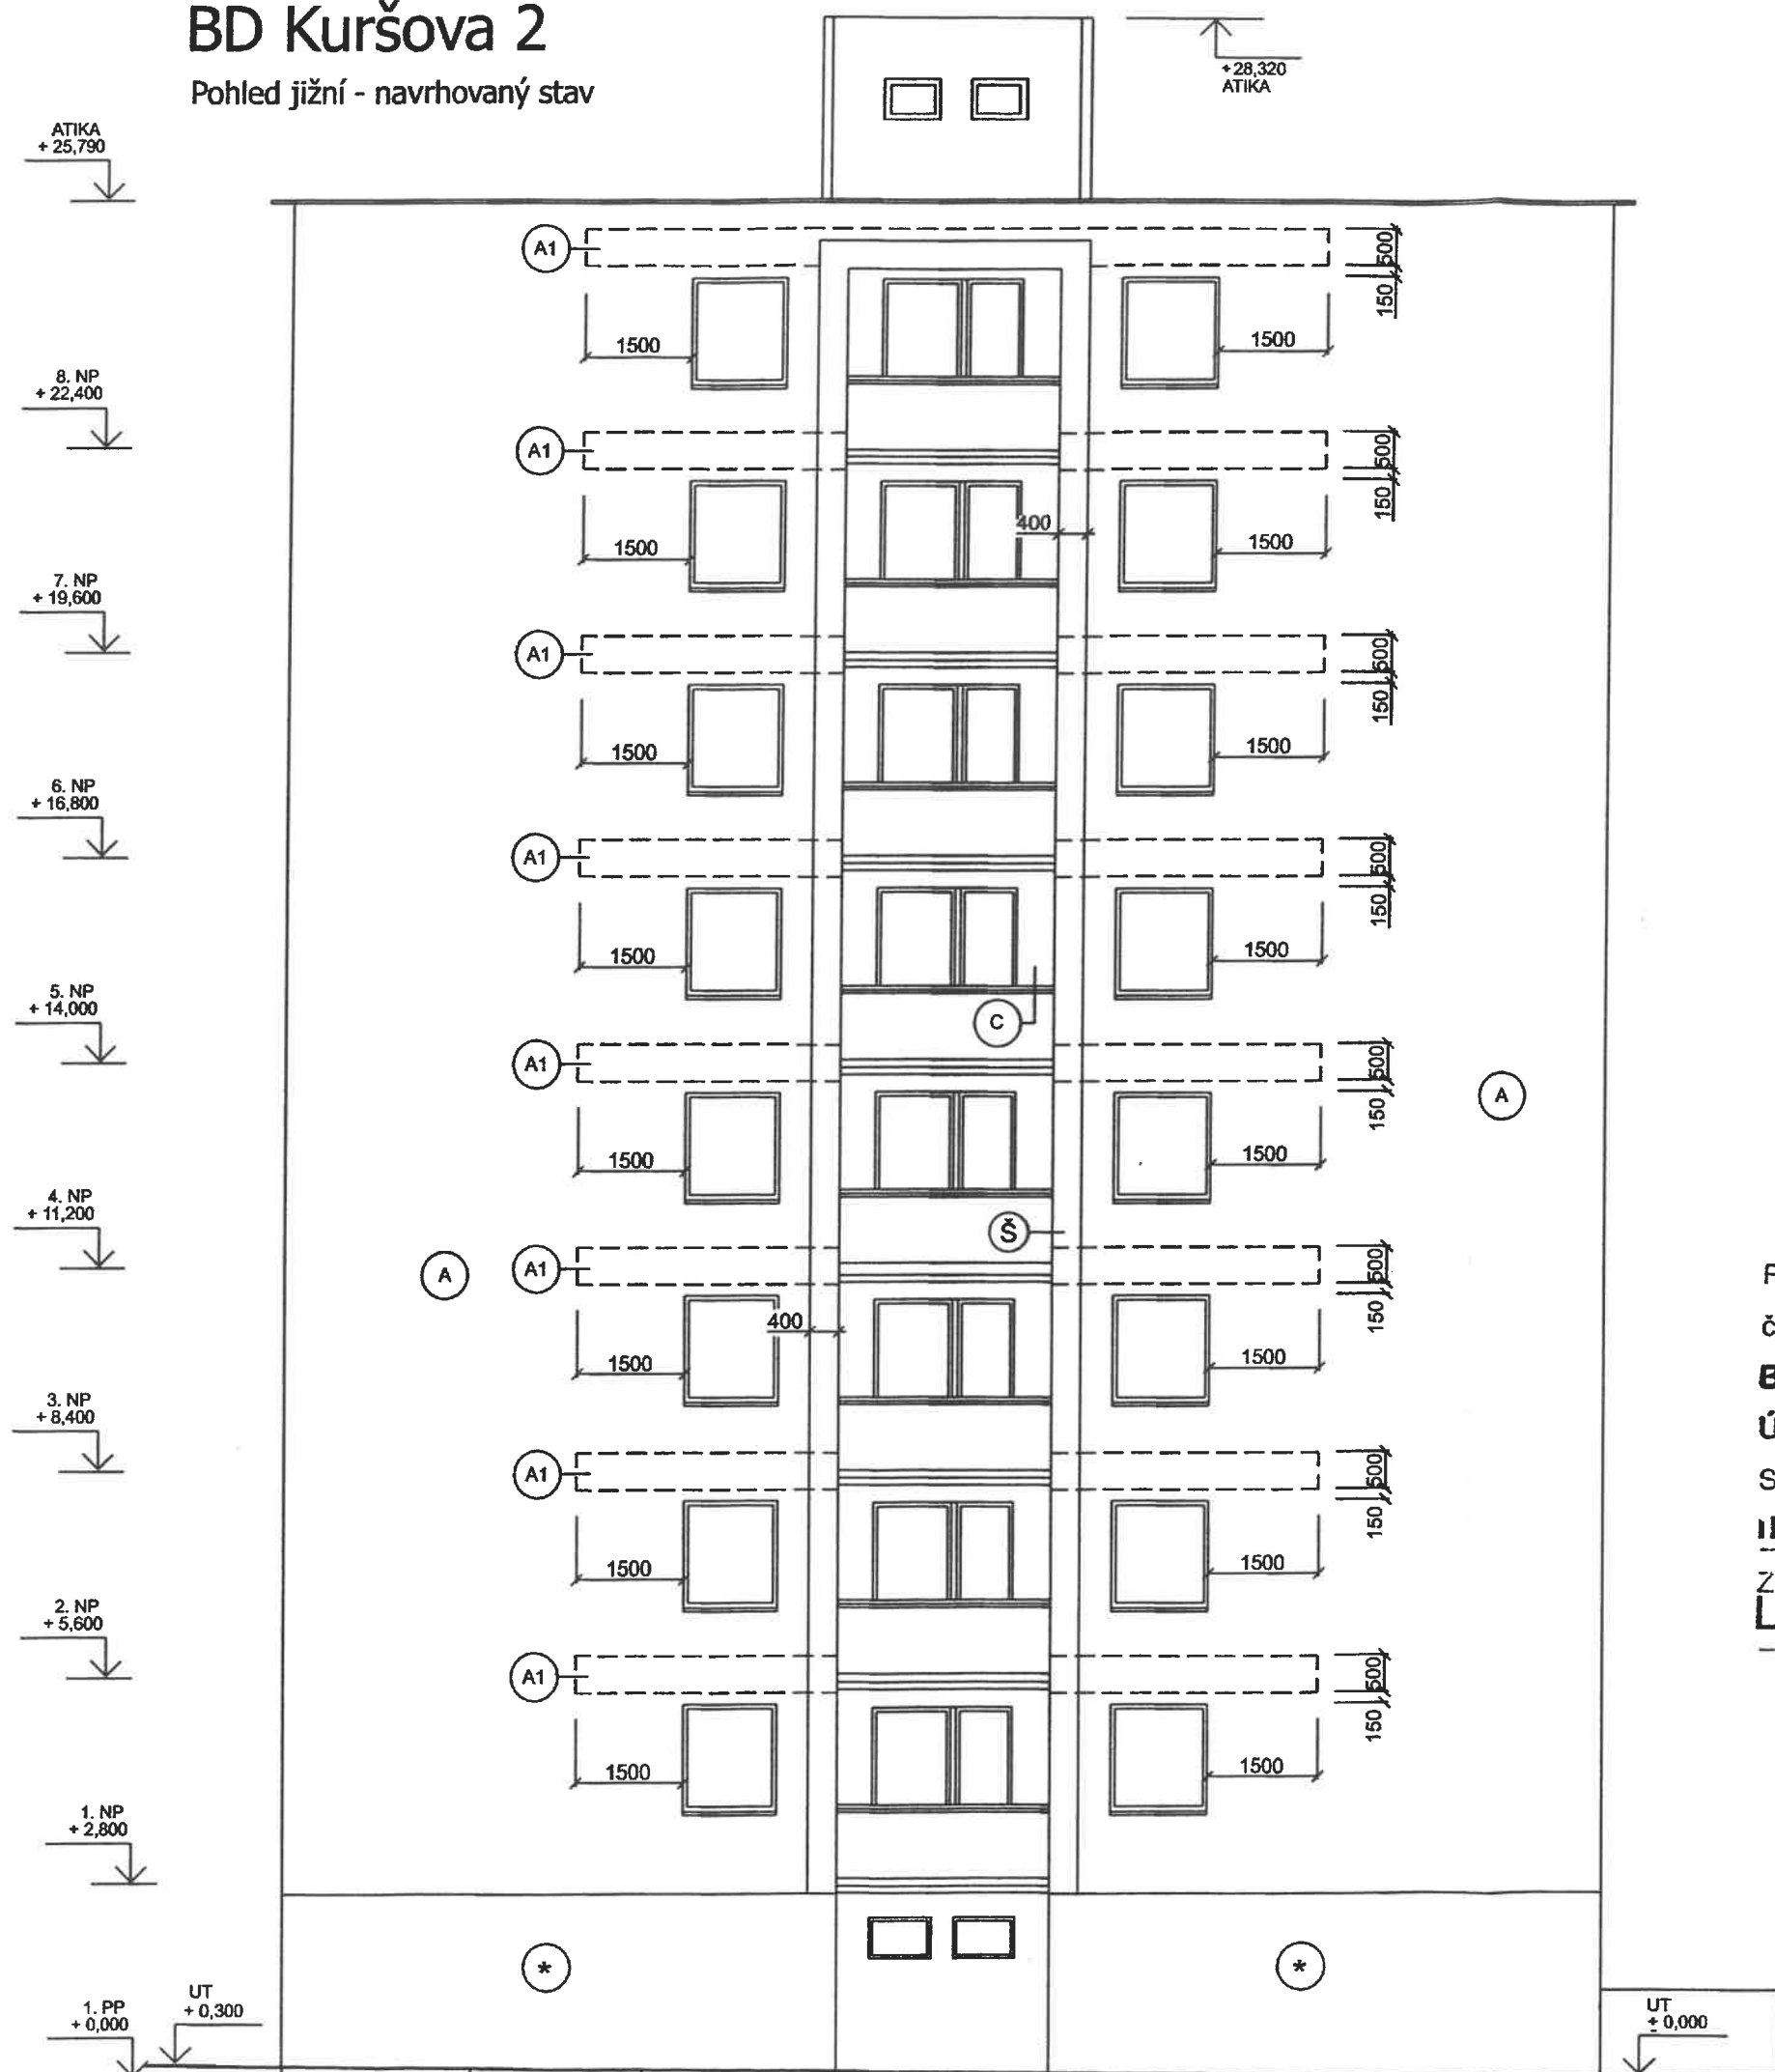

DOKUMENTACE SKUTEČNÉHO PROVEDENÍ STAVBY

Poznámka:

- (A) Tepelná izolace EPS DALMATIN (=0,035) tl. 140mm
- (A1) Tepelná izolace MV tl. 140mm (protipožární nadokenní pás)
- (B) Tepelná izolace EPS DALMATIN (=0,035) tl. 120mm
- (B1) Tepelná izolace MV tl. 120mm (protipožární nadokenní pás)
- (C) Tepelná izolace EPS DALMATIN (=0,035) tl. 80mm
- povrchová úprava stěrkou se sítí a silikonovou omítkou se zrnitostí 2mm
- nadokenní protipožární pásy z minerální vlny
- meziokenní panel podlepit(vyrovnat) EPS 70F tl.40mm
- (Š) Kolem lodžii bude provedeno ostění (šambrána), šířky 400 mm a tl. 30 - 50 mm z EPS.
- (*) Stávající sokl bude po celém svém obvodu zateplen polystyrenem XPS tl. 80 mm.

Stávající sklepní okna jsou plastová s izolačním dvojsklem - $U=1,4 \text{ W/m}^2\text{K}$.

Stávající okna jsou plastová s tepelně izolačními skly - $U=1,2 \text{ W/m}^2\text{K}$.

Povoleno podle rozhodnutí

čís. jedn. 11-18963/SO/SO

Brno - Bystřice dne 28-11-2011

Úřad městské části Brno - Bystřice

Stavební odbor vedoucí:

ing. arch. Krejčová

Za starostu obce:

L. Studená

Nám. 28. dubna 60, 635 00 Brno
Odbor stavební
Brno - Bystřice
Úřad městské části města Brna


Krejčová

Akce: Zateplení bytového domu v ulici Kuršova 2, Brno	Místo stavby: parcela č. 6029/2 k.ú. Bystřice ul. Kuršova č.p. 977
Obsah: Pohled jižní - navrhovaný stav	Datum: 08/2011 Stupeň: SP
Investor: Společenství vlastníků jednotek Kuršova 2, IČ 29282292	Měřítko: 1:100
Kreslil: Ing. Roman Kulíšek	Výkres č. 12
Zodp. projektant: Ing. Roman Kulíšek, Lažňáková 30, 635 00 Brno	

BD Kuršova 2

Pohled severní - navrhovaný stav

DOKUMENTACE
SKUTEČNÉHO
PROVEDENÍ STAVBY

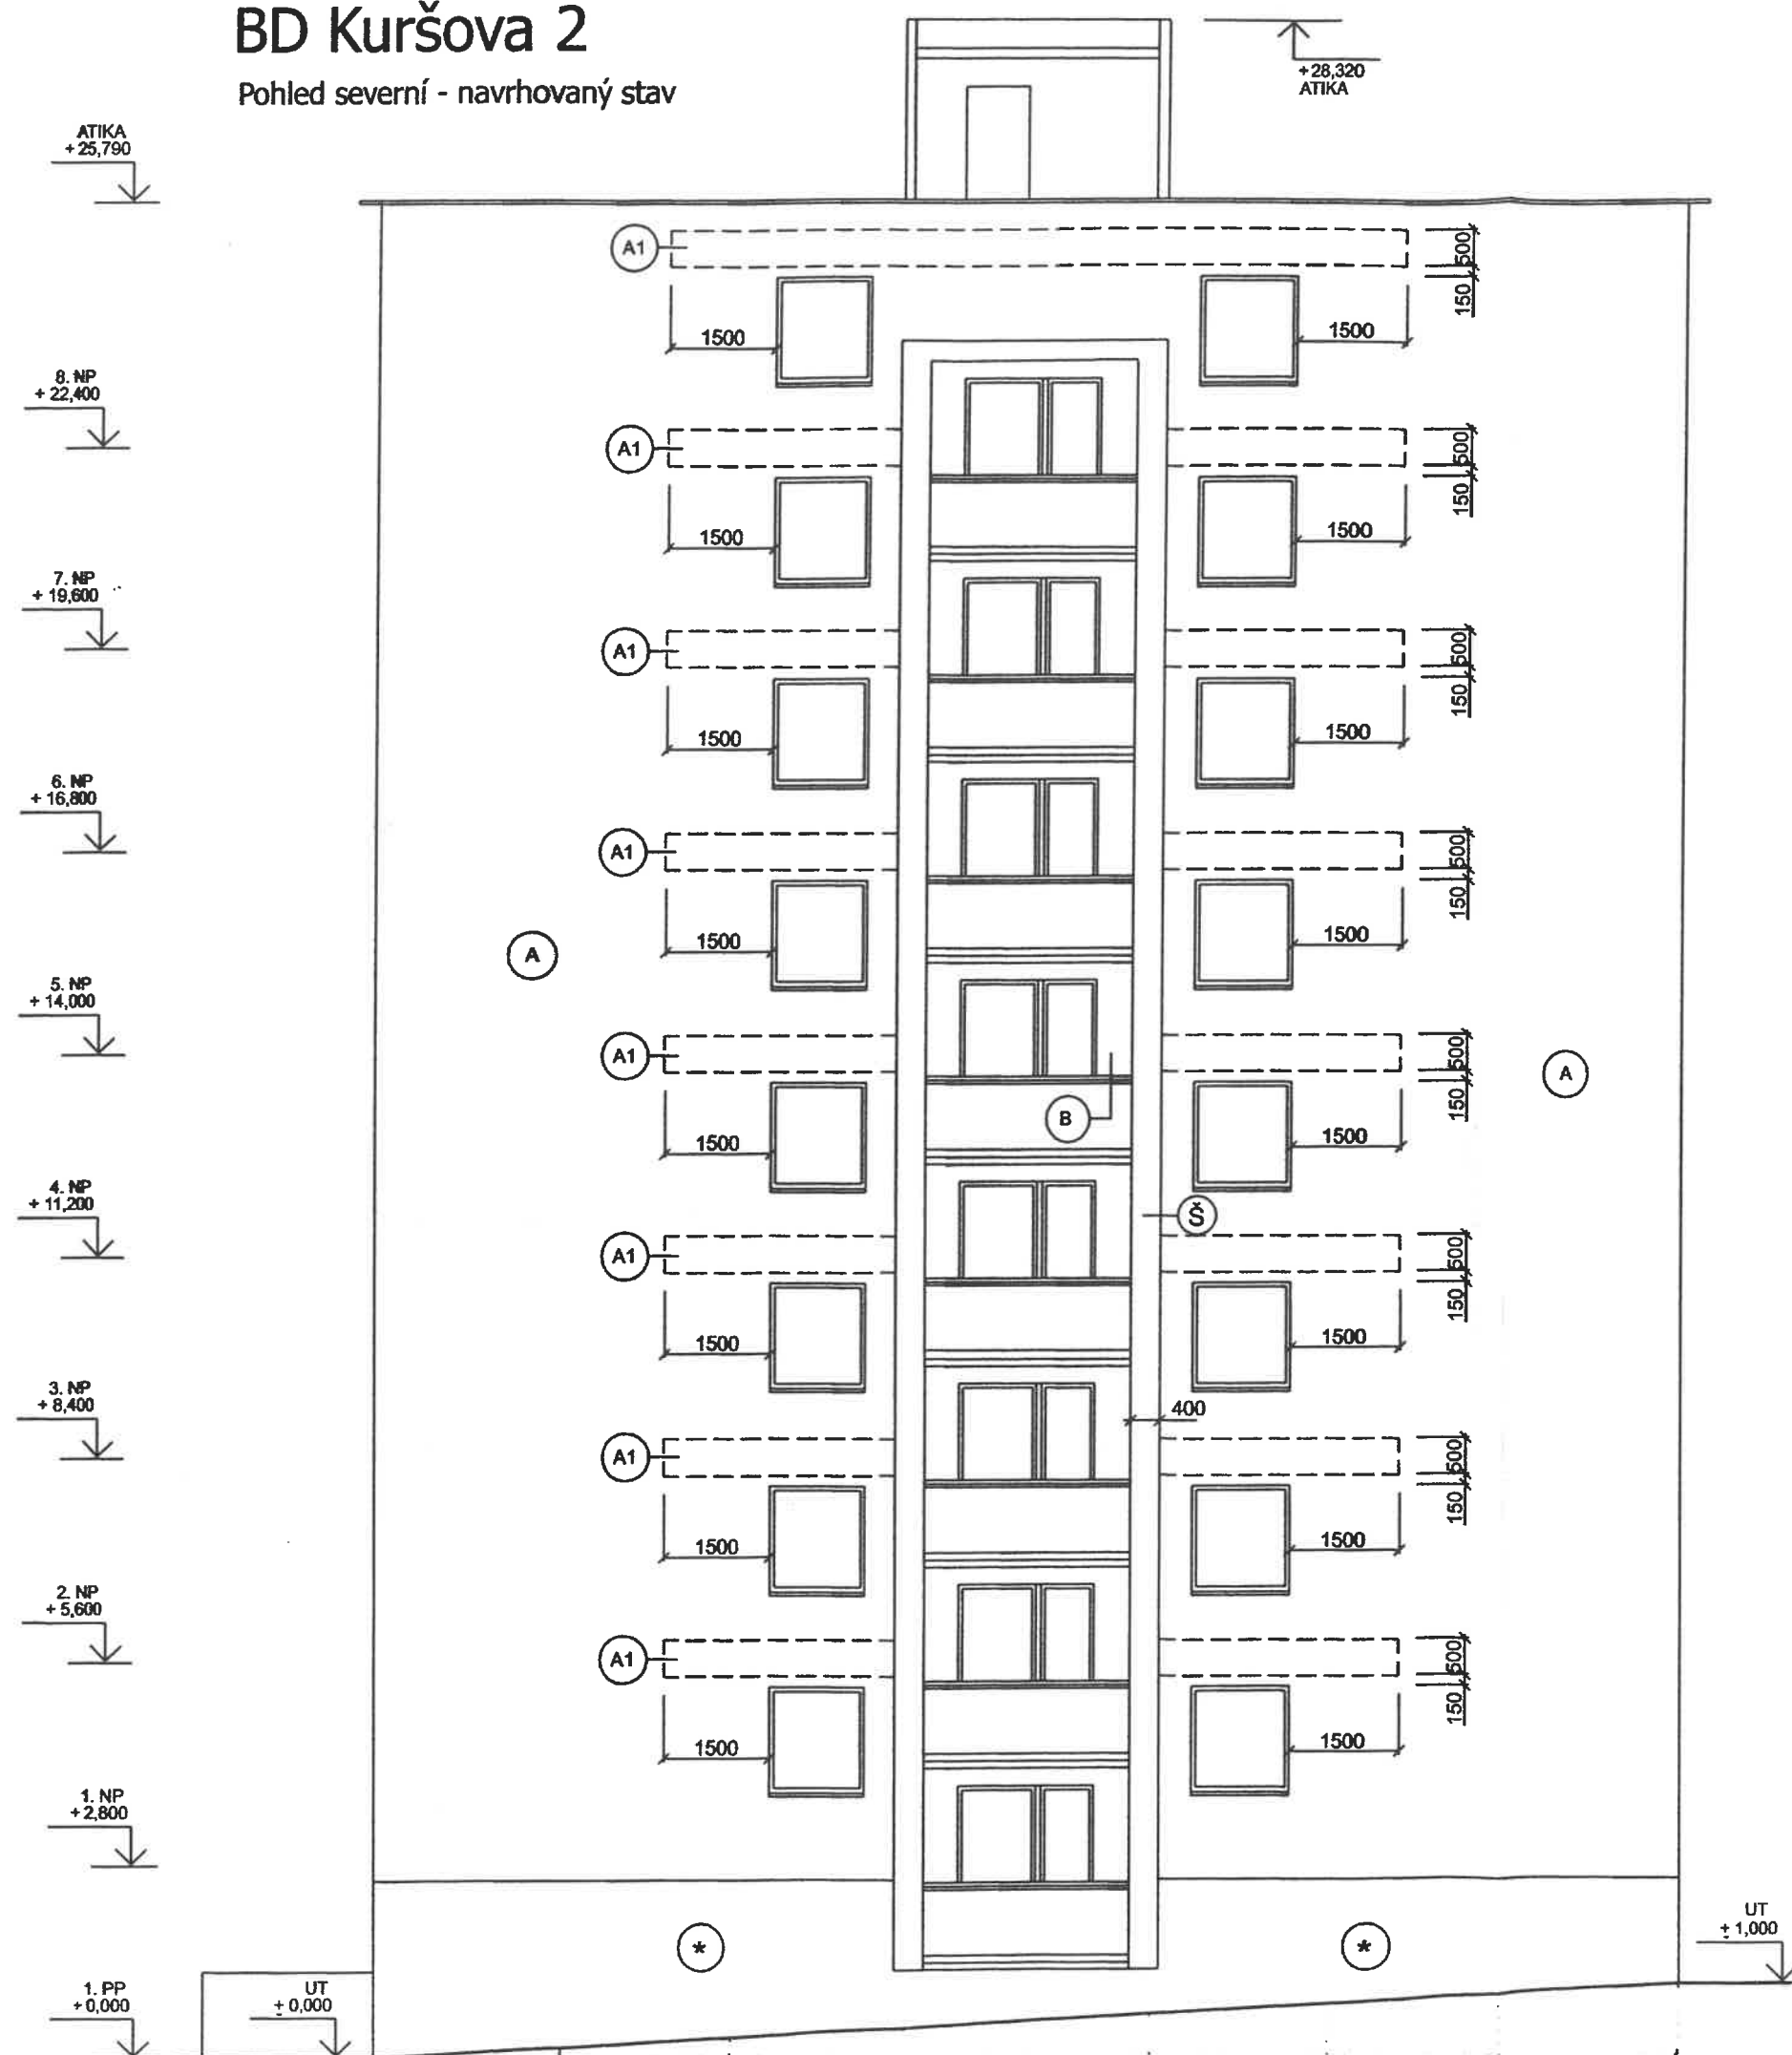

Poznámka:

- (A) Tepelná izolace EPS DALMATIN (=0,035) tl. 140mm
- (A1) Tepelná izolace MV tl. 140mm (protipožární nadokenní pás)
- (B) Tepelná izolace EPS DALMATIN (=0,035) tl. 120mm
- (B1) Tepelná izolace MV tl. 120mm (protipožární nadokenní pás)
- (C) Tepelná izolace EPS DALMATIN (=0,035) tl. 80mm
- povrchová úprava stěrkou se sítí a silikonovou omítkou se zrnitostí 2mm
- nadokenní protipožární pásy z minerální vlny
- meziokenní panel podlepit(vyrovnat) EPS 70F tl.40mm
- (Š) Kolem lodžii bude provedeno ostění (šambrána), šířky 400 mm a tl. 30 - 50 mm z EPS.
- (*) Stávající sokl bude po celém svém obvodu zateplen polystyrenem XPS tl. 80 mm.

Stávající okna jsou plastová s tepelně izolačními skly - $U_w=1,2 \text{ W/m}^2\text{K}$.

Povoleno podle rozhodnutí

čís. jedn. 11-18963/SU/SR

Brno - Bystrc dne 23-11-2011

Úřad městské části Brno - Bystrc

Stavební odbor, vedoucí:

ing. aich. Krejčová

Za správnost vyhotovení:

L. Studená

Úřad městské části města Brna
Brno - Bystrc
Odbor stavební
Nám. 28. dubna 60, 635 00 Brno



Akce: Zateplení bytového domu v ulici Kuršova 2, Brno	Místo stavby: parcela č. 6029/2 k.ú. Bystrc ul. Kuršova č.p. 977
Obsah: Pohled severní - navrhovaný stav	Datum: 08/2011 Stupeň: SP
Investor: Společenství vlastníků jednotek Kuršova 2, IČ 29282292	Měřítko: 1:100
Kreslil: Ing. Roman Kulíšek Zodn. projektant: Ing. Roman Kulíšek I a třídová 39, 635 00 Brno	Výkres č. 13

BD Kuršova 2

Pohled západní - navrhovaný stav

DOKUMENTACE SKUTEČNÉHO PROVEDENÍ STAVBY

Poznámka:

- (A) Tepelná izolace EPS DALMATIN ($\rho=0,035$) tl. 140mm
- (A1) Tepelná izolace MV tl. 140mm (protipožární nadokenní pás)
- (B) Tepelná izolace EPS DALMATIN ($\rho=0,035$) tl. 120mm
- (B1) Tepelná izolace MV tl. 120mm (protipožární nadokenní pás)
- (C) Tepelná izolace EPS DALMATIN ($\rho=0,035$) tl. 80mm
- povrchová úprava stěrkou se sítí a silikonovou omítkou se zrnitostí 2mm
- nadokenní protipožární pásy z minerální vlny
- meziokenní panel podlepit(vyrovnat) EPS 70F tl.40mm
- (Š) Kolem lodžii bude provedeno ostění (šambrána), šířky 400 mm a tl. 30 - 50 mm z EPS.
- (*) Stávající sokl bude po celém svém obvodu zateplen polystyrenem XPS tl. 80 mm.

Stávající okna jsou plastová s tepelně izolačními skly - $U_w=1,2 \text{ W/m}^2\text{K}$.

Stávající sklepní okna jsou plastová s izolačním dvojsklem - $U_w=1,4 \text{ W/m}^2\text{K}$.

Povoleno podle rozhodnutí

čís. jedn. 11-18763/SU/SV

Brno - Bystrc dne 29-11-2011

Úřad městské části Brno - Bystrc

Stavební odbor, vedoucí: Úřad městské části města Brna


ing. arch. Krejčová

Brno - Bystrc
Odbor stavební


Nám. 28. dubna 60, 635 00 Brno

Za správu odpovídá:


L. Studená

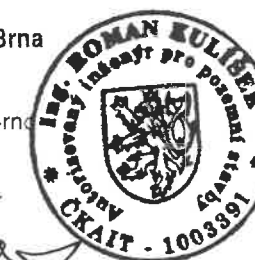

Akce: Zateplení bytového domu v ulici Kuršova 2, Brno	Místo stavby: parcela č. 6029/2 k.ú. Bystrc ul. Kuršova č.p. 977
Obsah: Pohled západní - navrhovaný stav	Datum: 08/2011 Stupeň: SP
Investor: Společenství vlastníků jednotek Kuršova 2, IČ 29282292	Měřítko: 1:100
Kreslil: Ing. Roman Kulíšek	Výkres č. 14
Zodp. projektant: Ing. Roman Kulíšek, Laštůvkova 39, 635 00 Brno	

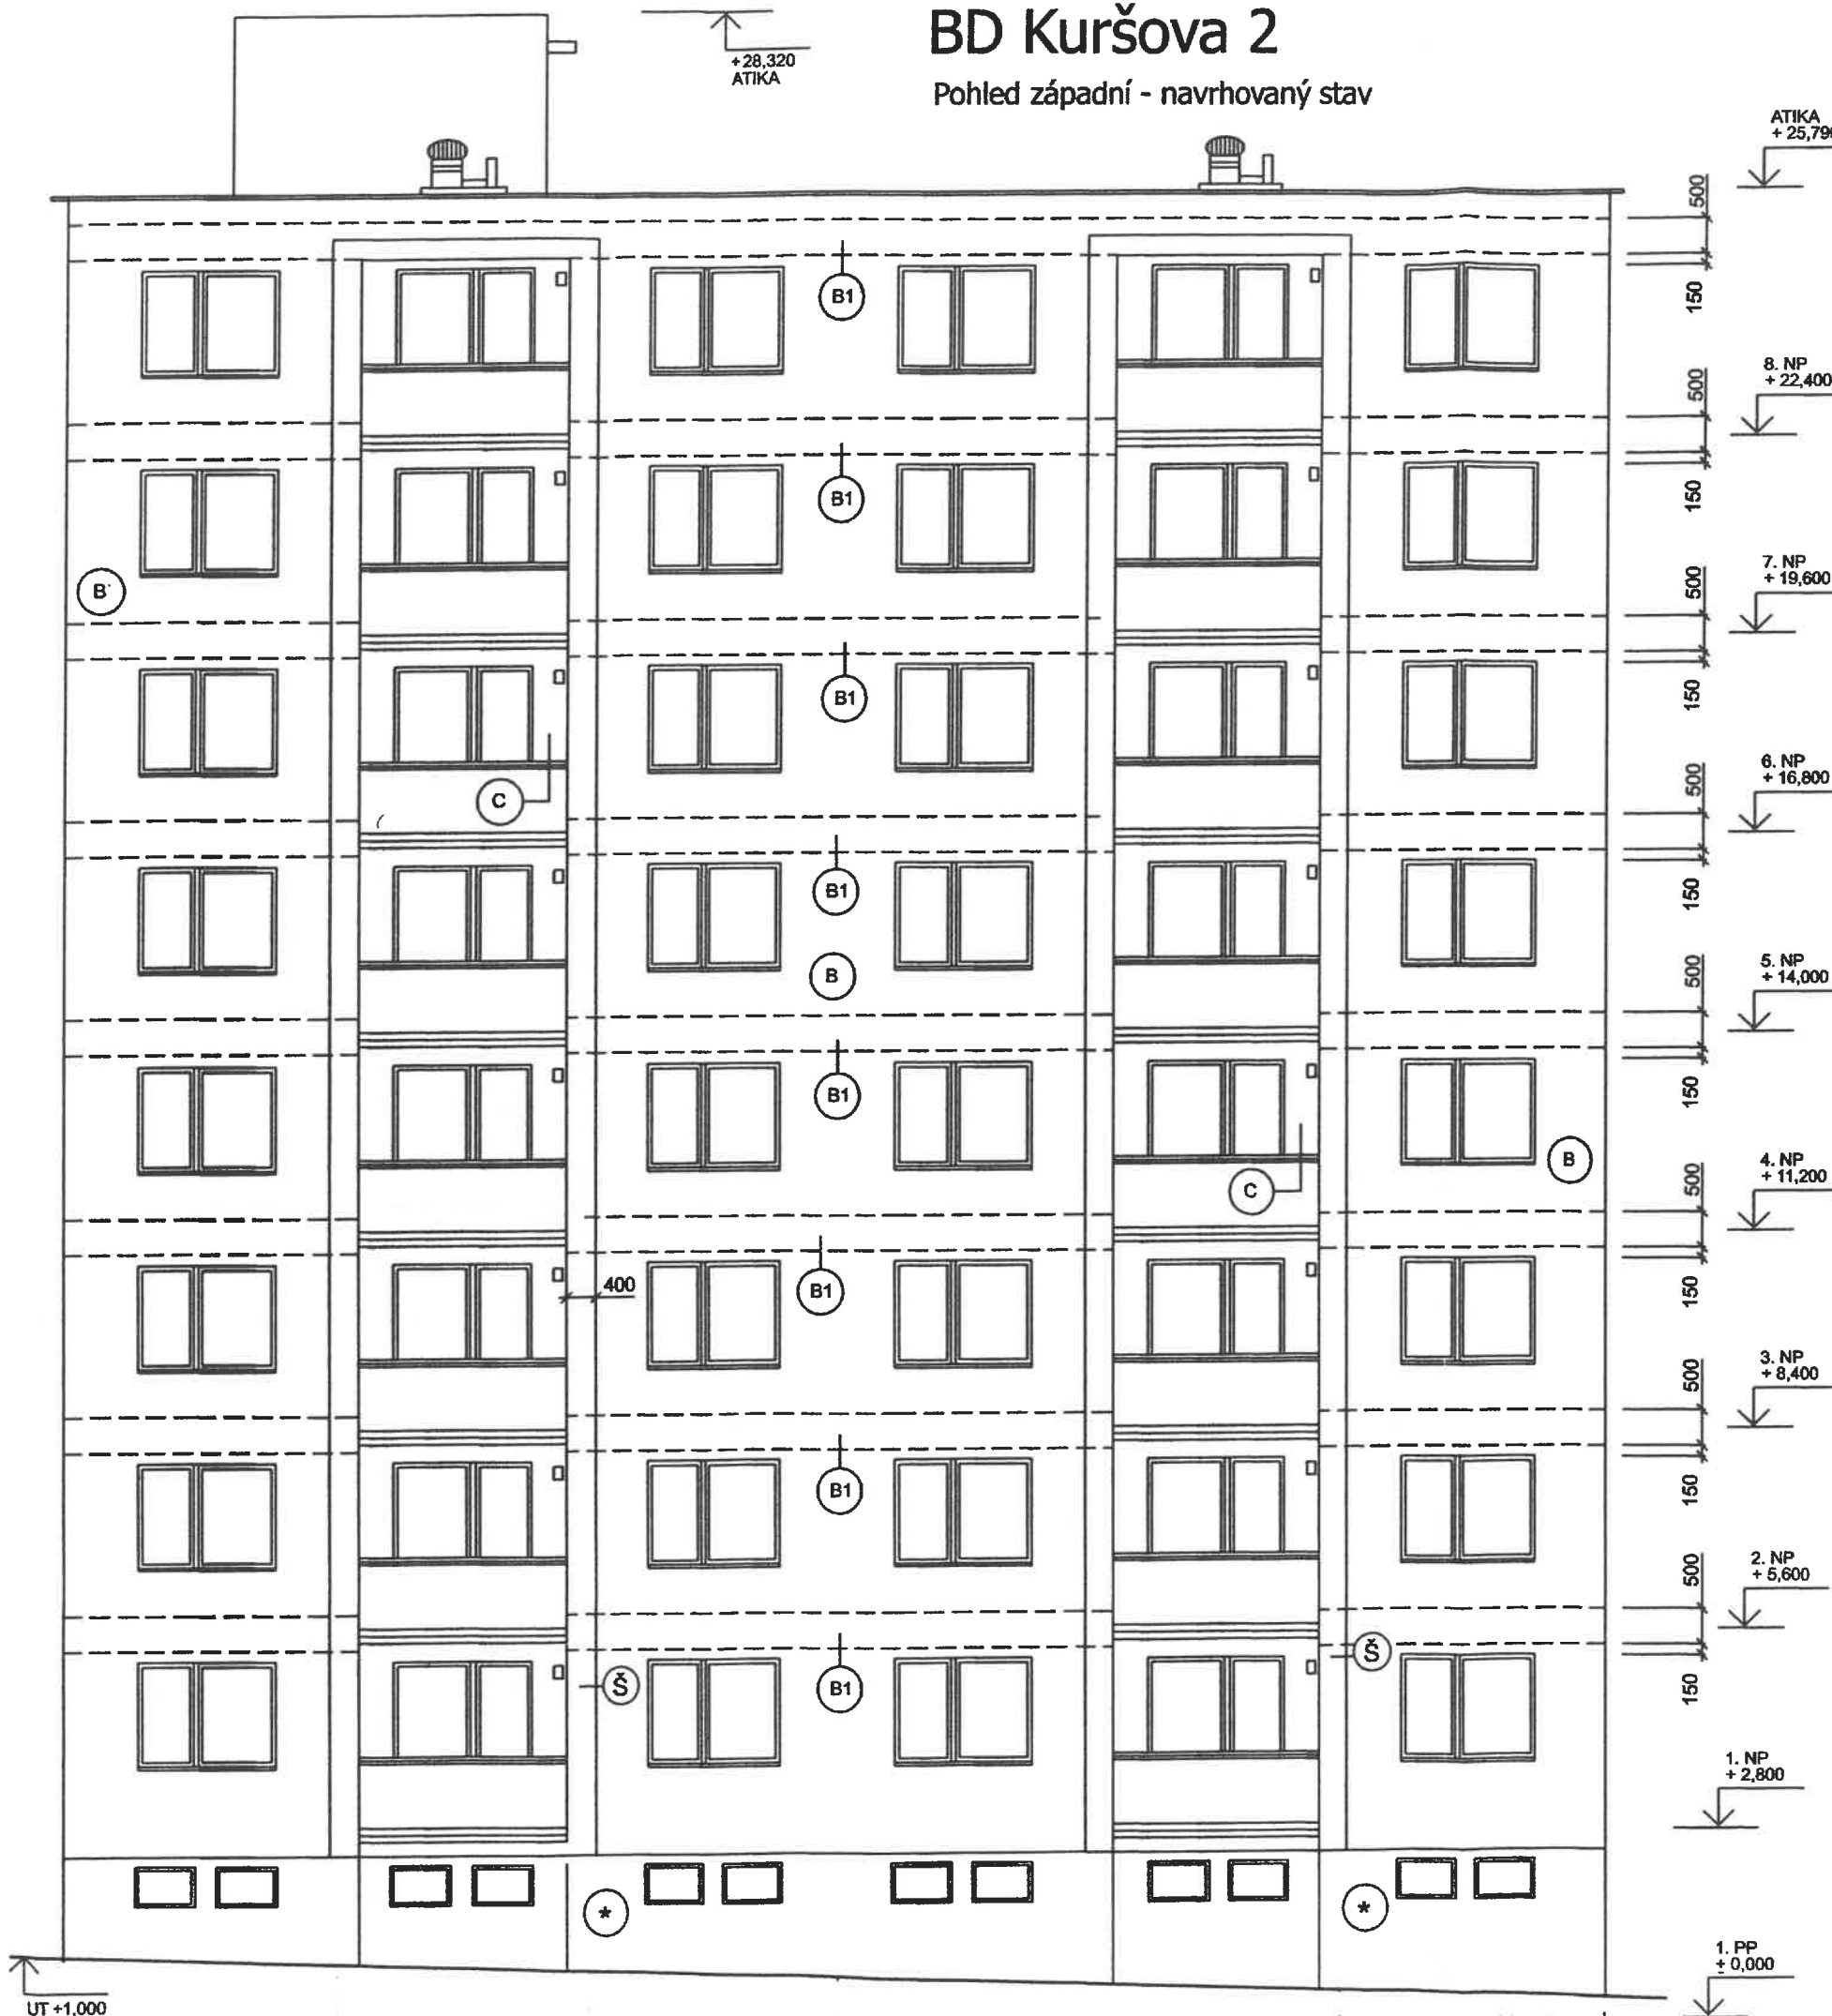

Pohled východní - navrhovaný stav

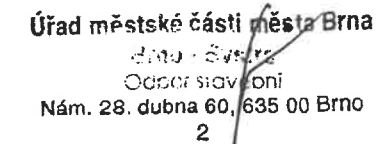

čís. jedn. 11-18963/SU/STV.

Brno - Bystrc dne 20-11-2011

Úřad městské části Brno - Bystřice

Starební odbor, vešlouci:

ing. arch. Krejčová

Poznámka:

Za správnost vyhotovení:
 ředitel EPS DALMATIN Č. 0.03

L. Studena

(A1) Tepelná izolace MV tl. 140mm (protipožární nadokenní pás)

(B) Tepelná izolace EPS DALMATIN ($\lambda=0,035$) tl. 120mm

B1 Tepelná izolace MV tl. 120mm (protipožární nadokenní pás)

(c) Tepelná izolace EPS DALMATIN ($\lambda=0,035$) tl. 80mm

- povrchová úprava stěrkou se sítí a silikonovou omítkou se zrnitostí 2mm
- nadokenní protipožární pásy z minerální vlny
- meziokenní panel podlepit (vyrovnat) EPS 70F tl.40mm

§ Kolem lodží bude provedeno ostění (šambrána),
šířky 400 mm a tl. 30 - 50 mm z EPS.

* Stávající sokl bude po celém svém obvodu zateplen polystyrenem XPS tl. 80 mm.

Stávající okna jsou plastová s tepelně izolačními skly - $U_w = 1,2 \text{ W/m}^2\text{K}$.
Stávající sklepní okna jsou plastová s izolačním dvojsklem - $U_w = 1,4 \text{ W/m}^2\text{K}$.

OD1 Výplně otvorů jsou uvedeny
DB1 na výkrese č. 16 - Výplně otvorů




Akce: Zateplení bytového domu v ulici Kuršova 2, Brno	Místo stavby: parcela č. 6029/2 k.ú. Bystřice ul. Kuršova č.p. 977
Obsah: Pohled východní - navrhovaný stav	Datum: 08/2011
Investor: Společenství vlastníků jednotek Kuršova 2, IČ 29282292	Stupeň: SP
Kreslil: Ing. Roman Kulíšek	Měřítko: 1:100
Zodp. projektant: Ing. Roman Kulíšek, Laštůvkova 39, 635 00 Brno	Výkres č. 15


BD Kuršova 2

Výplně otvorů

OD1

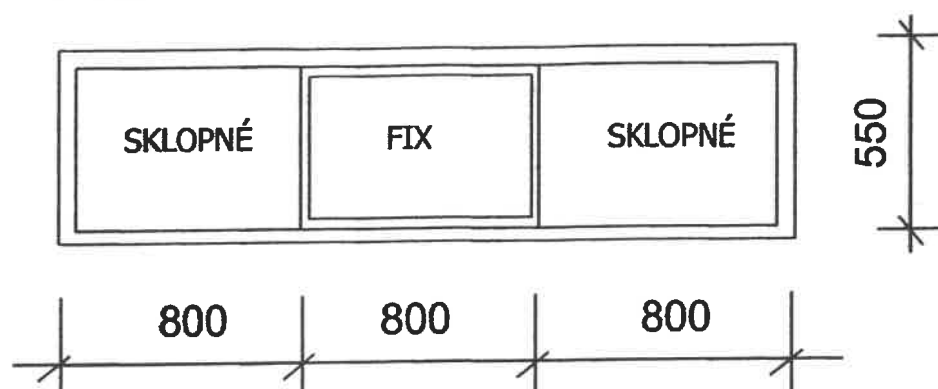

DB1

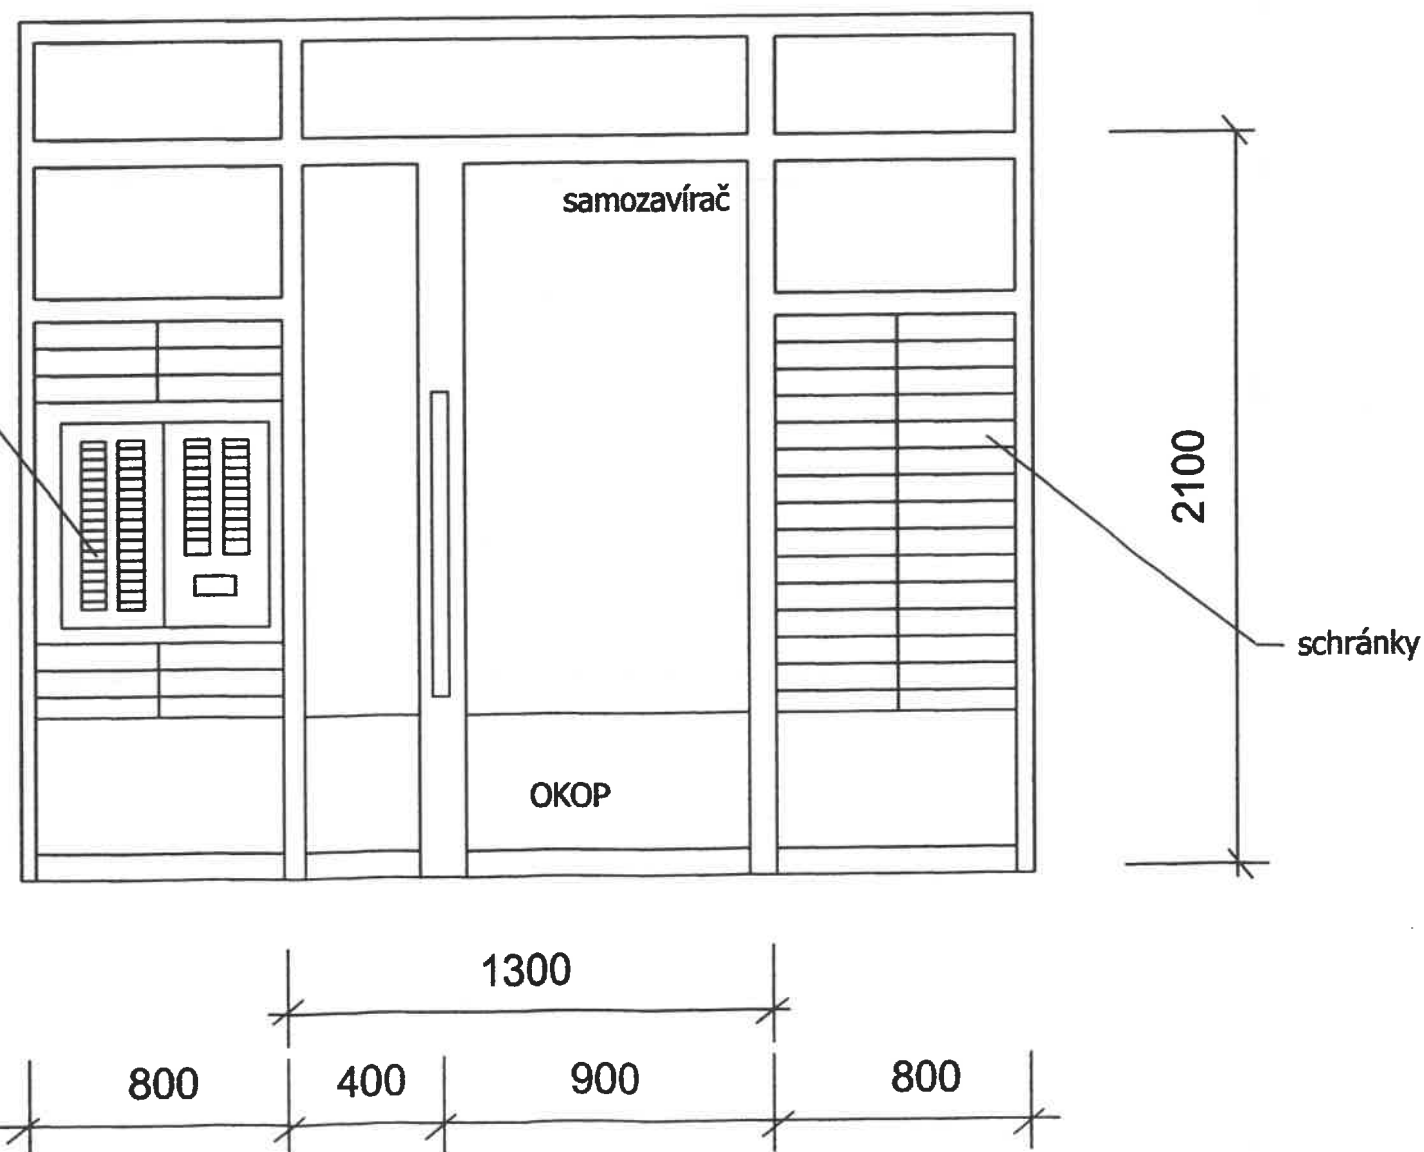

VÝPLNĚ OTVORŮ:

DB1 NOVÁ VSTUPNÍ PROSKLENÁ STĚNA Z AL PROFILU S IZOLAČNÍM DVOJSKLEM - $U_g = 1,10 \text{ W/m}^2\text{K}$
(bezpečnostní izolační dvojsklo CONNEX)

VĚTNÉ ZABUDOVANÝCH POŤOVNÍCH SCHRÁNEK A ZVONKOVÉHO TABLA.
HLAVNÍ KXÍDLO BUDE MÍT ŠÍŘKU 900 mm.

OD1 NOVÁ PLASTOVÁ SKLEPNÍ OKNA - PŤIKOMOROVÝ PROFIL - rozměr 80/55 SE ZASKLENÍM - $U_g = 1,40 \text{ W/m}^2\text{K}$

Povoleno podle rozhodnutí

čís. jedn. 1-18963/SV/S72

Brno - Bystrc dne 28-11-2011

Úřad městské části Brno - Bystrc

Stavební odbor, vedoucí:

ing. arch. Krejčová

Za správnost vyhotovení:

L. Studená

Úřad městské části města Brna

Brno - Bystrc

Odbor stavební

Nám. 28. dubna 60, 635 00 Brno

2

DOKUMENTACE
SKUTEČNÉHO
PROVEDENÍ STAVBY



Akce: Zateplení bytového domu v ulici Kuršova 2, Brno		Místo stavby: parcela č. 6029/2 k.ú. Bystrc ul. Kuršova č.p. 977	
Obsah: Výplně otvorů		Datum: 08/2011	
		Stupeň: SP	
Investor: Společenství vlastníků jednotek Kuršova 2, IČ 29282292		Měřítko: -	
Kreslil: Ing. Roman Kulíšek		Výkres č. 16	
Zodp. projektant: Ing. Roman Kulíšek, Laštůvkova 39, 635 00 Brno			